
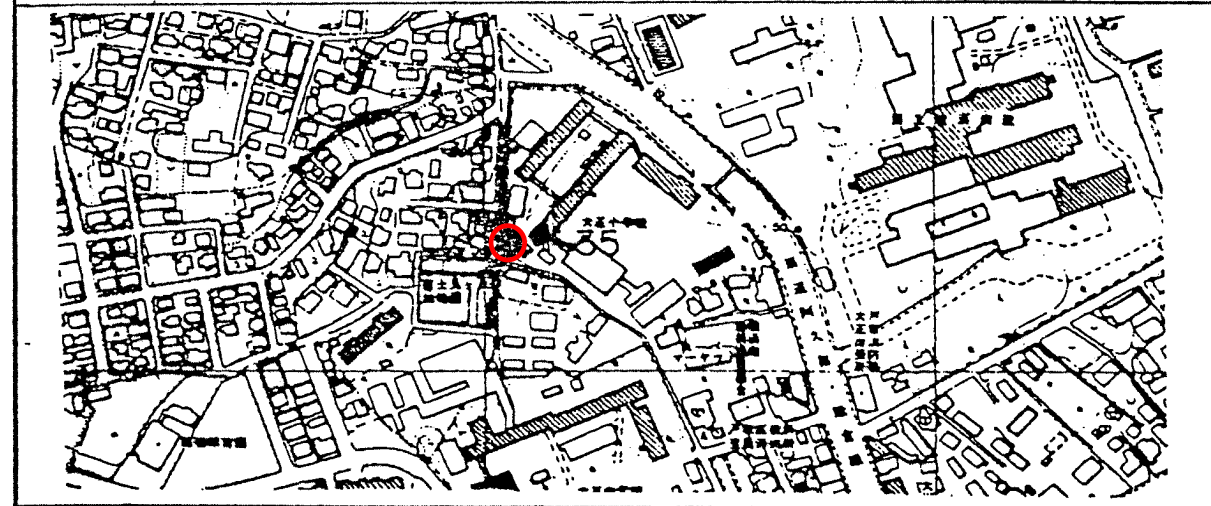


標識番号	T - 3 5		
所在地	戸塚区原宿四丁目 17-1 大正小学校		
敷地所有者	横浜市	地目	公有地
標識種類	標石・ <b>金属標</b>	埋設	地上・ <b>地中</b>
隣接点との距離			

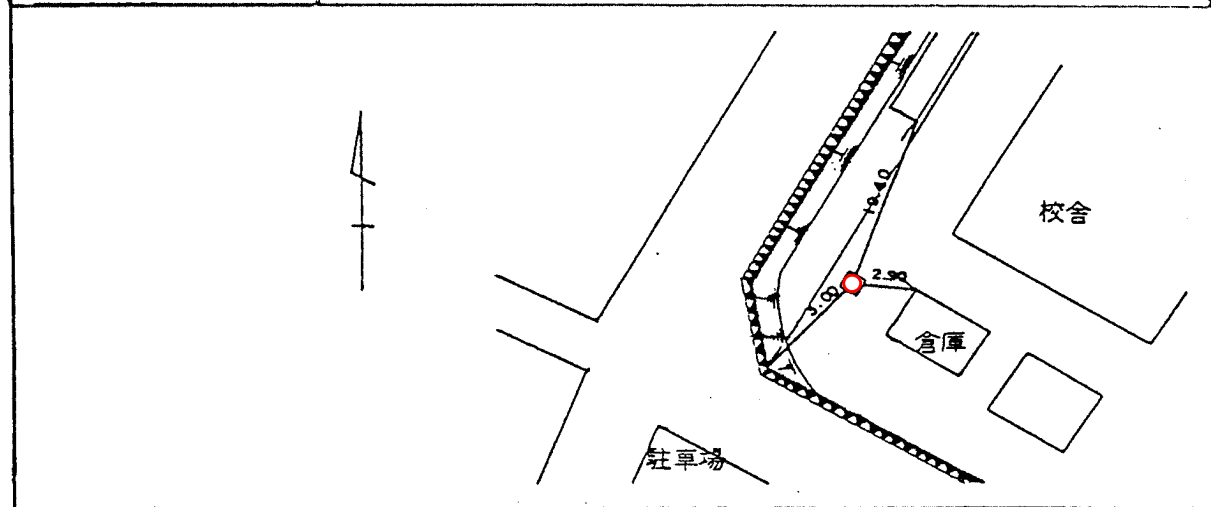

(備考) 昭和 47 年 12 月 1 日設置