
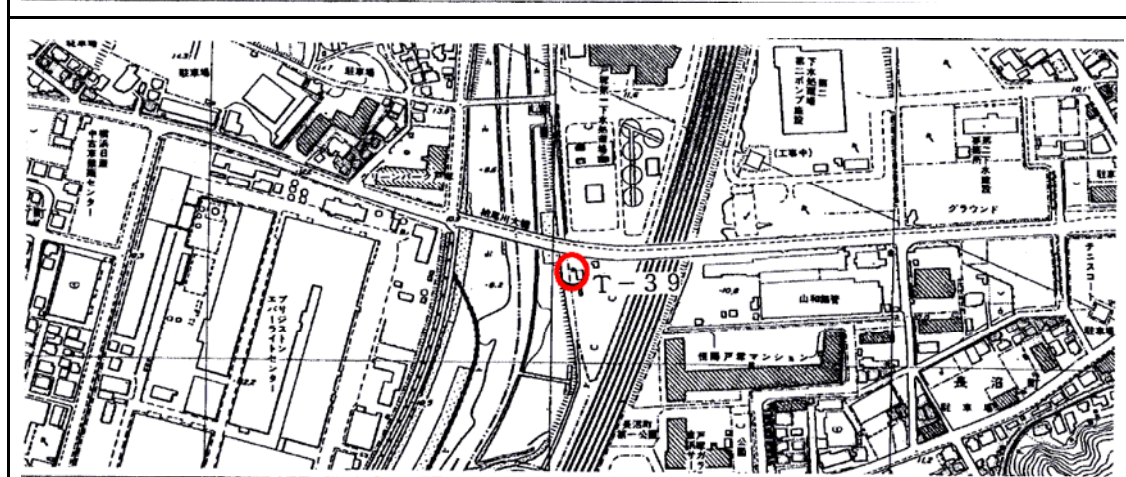


標識番号	T-39		
所在地	栄区長沼町82番地 栄第二水再生センター		
敷地所有者	横浜市	地目	宅地
標識種類	標石・ 金属標	埋設	地上・ 地中
隣接点との距離			

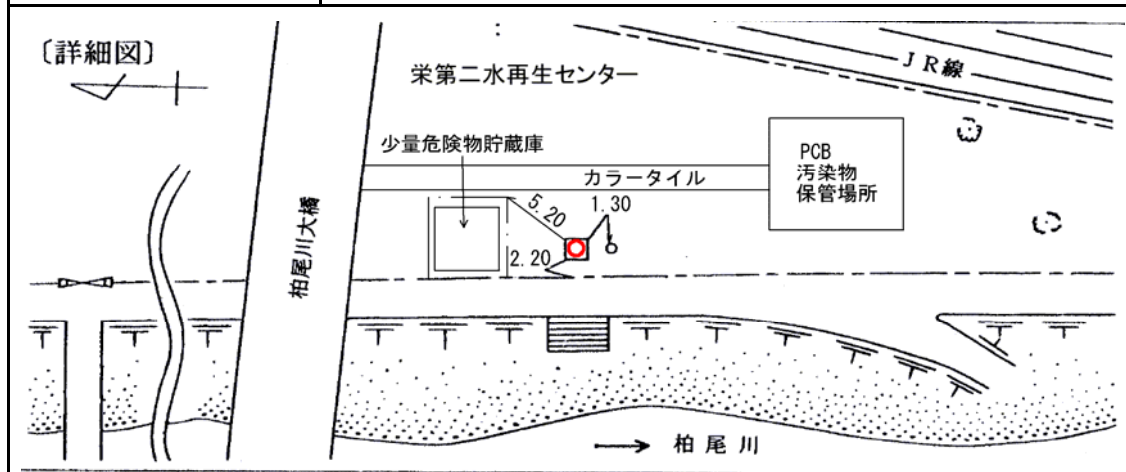

〔備考〕 昭和 47 年 12 月 1 日 設置