
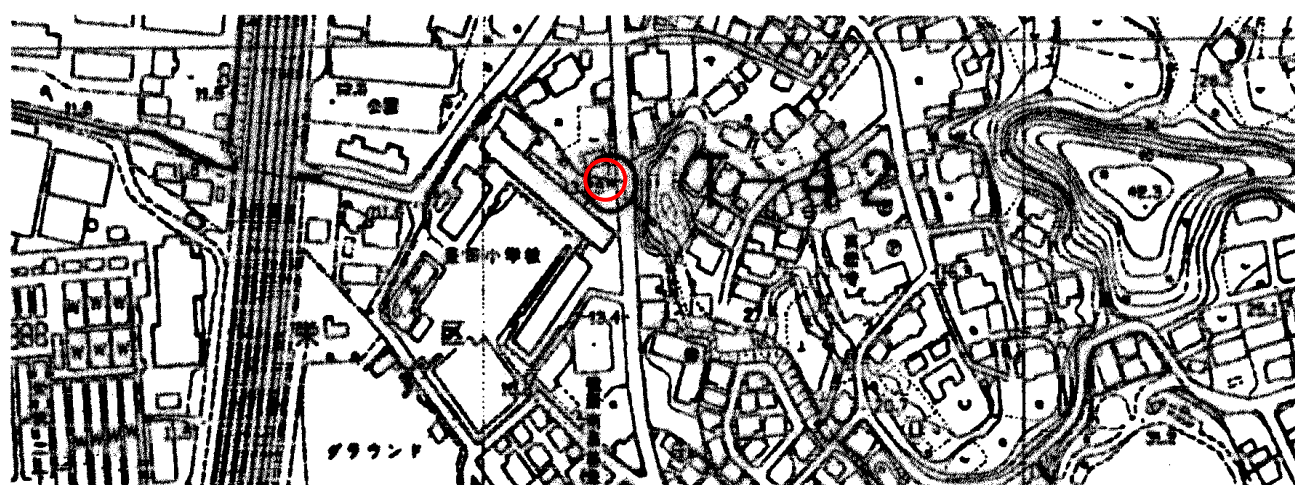


標 識 番 号	T-42		
所 在 地	栄区長沼町 125-4 豊田小学校		
敷地所有者	横 浜 市	地 目	公 有 地
標 識 種 類	標 石・ <u>金属標</u>	埋 設	地上・ <u>地中</u>
隣 接 点 と の 距 離	T-43 T-42 T-39 ○ ——— 0.784km ——— ○ ——— 0.549km ——— ○		

(詳細図)

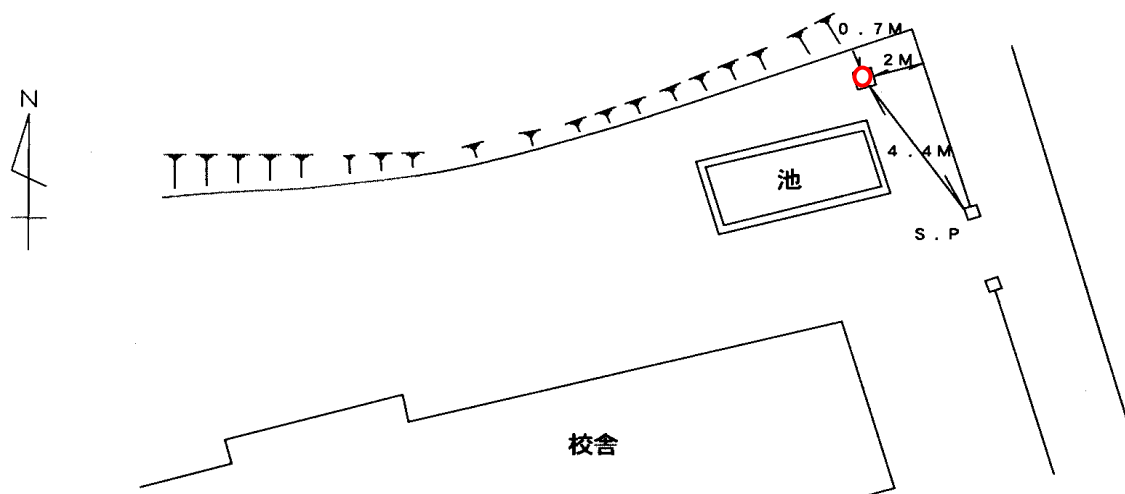

(備考)

昭和 47 年 12 月 1 日設置