
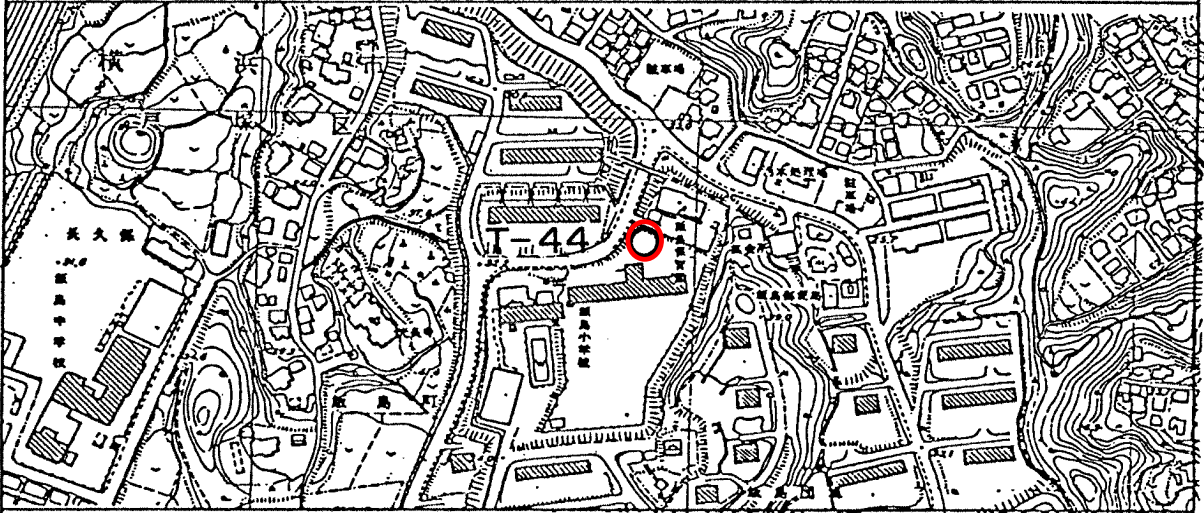


標識番号	T-44		
所在地	栄区飯島町771-2 飯島小学校		
敷地所有者	横浜市	地目	公有地
標識種類	標石・ 金属標	埋設	地上・ 地中
隣接点との距離			

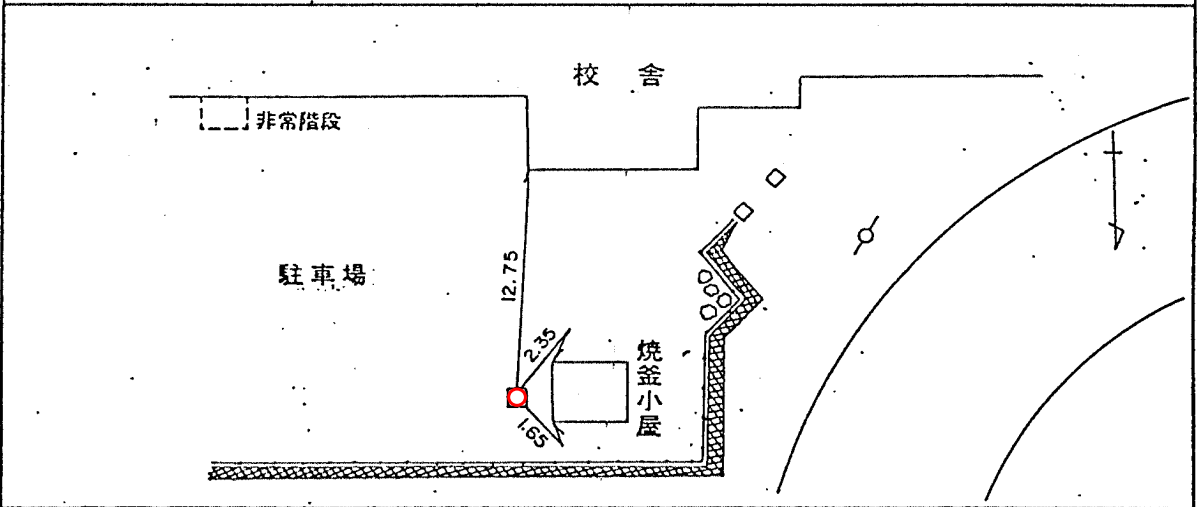

(備考) 昭和 年 月 日 設置