
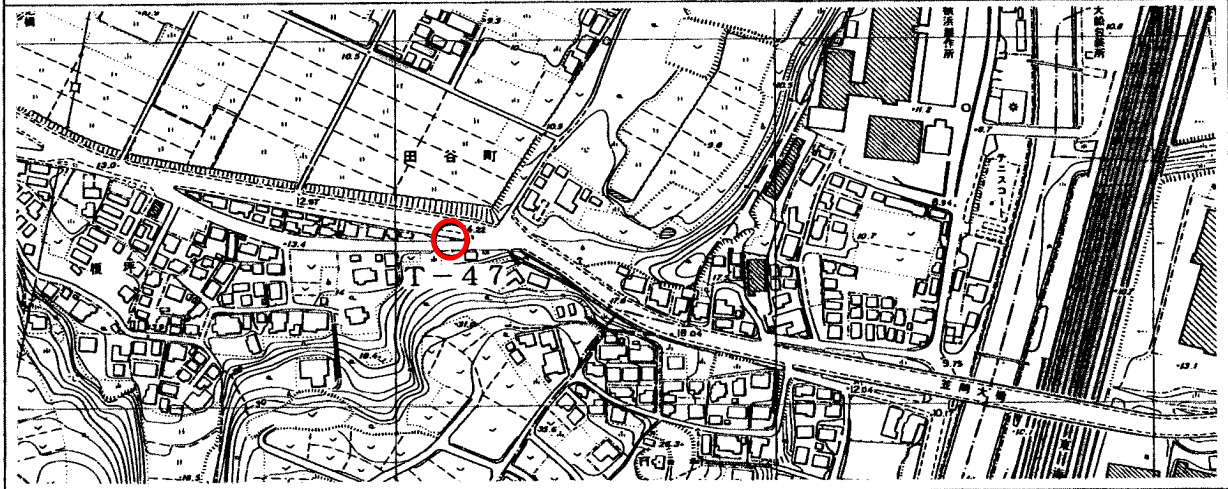


標識番号	T - 4 7		
所在地	栄区田谷町639 小蓋山バス停際（神奈中）		
敷地所有者	横浜市	地目	宅地
標識種類	標石 ・ 金属標	埋設	地上 ・ 地中
隣接点との距離	<p style="text-align: center;"> <span style="margin-right: 100px;">T-51</span> <span style="margin-right: 100px;">T-47</span> <span>T-50</span> </p> <p style="text-align: center;"> <span style="margin-right: 100px;">0.598km</span> <span>0.754km</span> </p>		

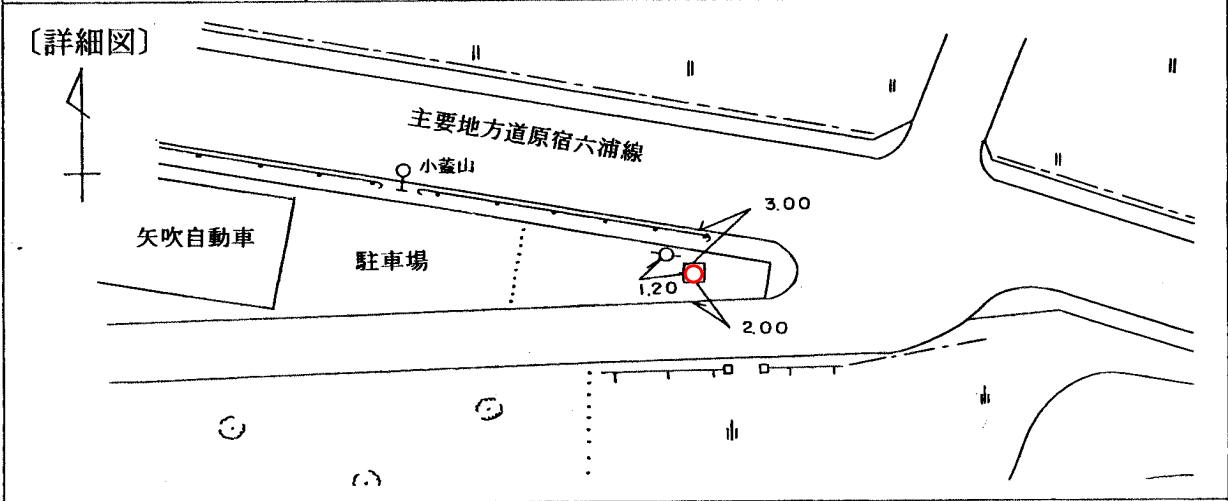

〔備考〕 昭和47年 1月 1日 設置