
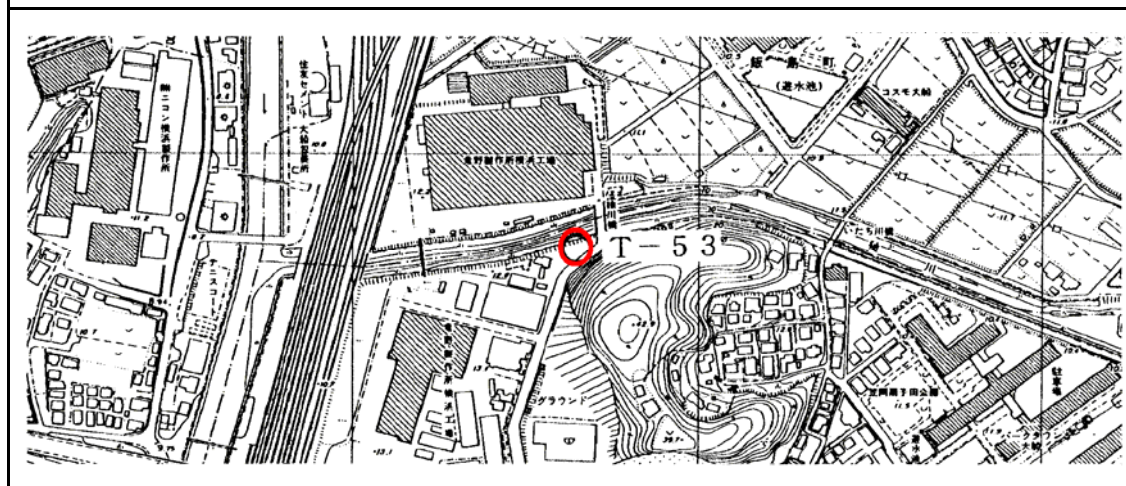


標識番号	T-53		
所在地	栄区笠間四丁目 1-48 旧高压ガス製造所		
敷地所有者	株式会社タツノ	地目	宅地
標識種類	標石・ <b>金属標</b>	埋設	地上・ <b>地中</b>
隣接点との距離			

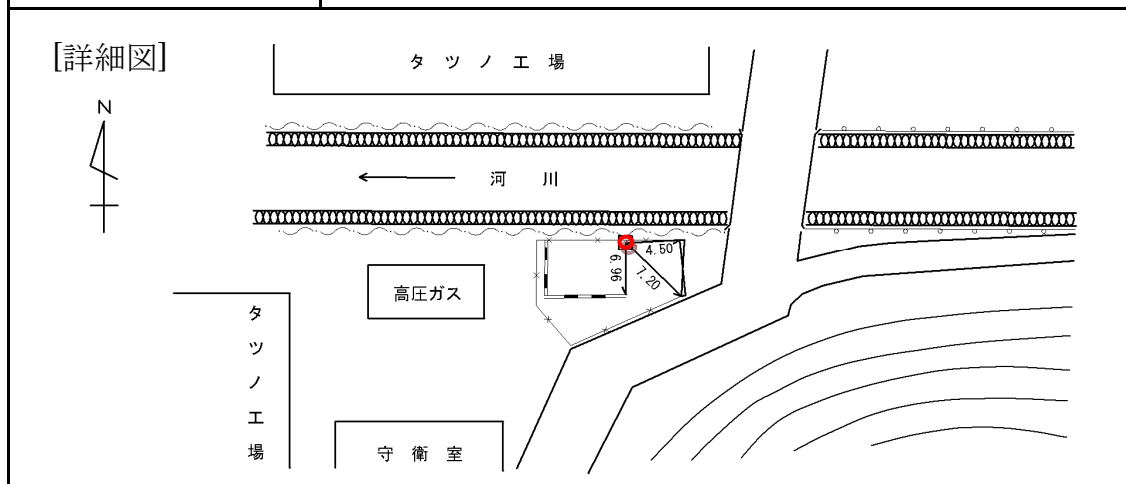

[備考] 昭和 47 年 12 月 1 日 設置