
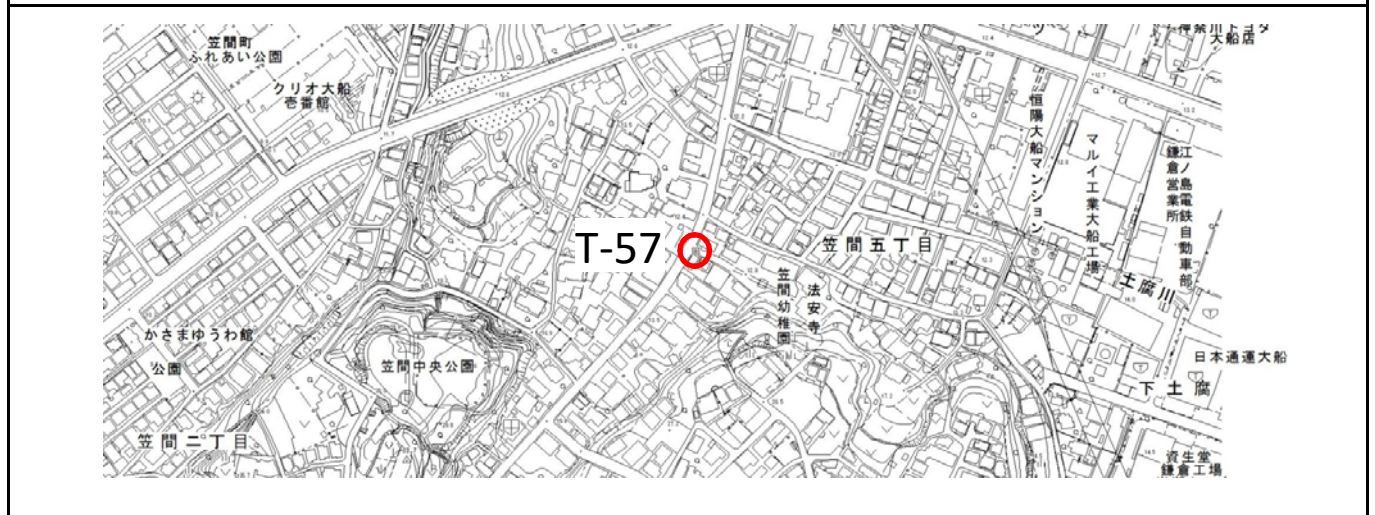


標識番号	T-57		
所在地	栄区笠間5-20-16 (法安寺)		
敷地所有者	戸谷文雄	地目	宅地
標識種類	標石・ 金属標	埋設	地上 ・地中
隣接点との距離	<div style="display: flex; justify-content: space-around; align-items: center;"> <div style="text-align: center;"> T-58 ○ </div> <div style="text-align: center;"> T-57 ○ </div> <div style="text-align: center;"> T-56 ○ </div> </div> <p style="text-align: center;">0.754km 0.858km</p>		

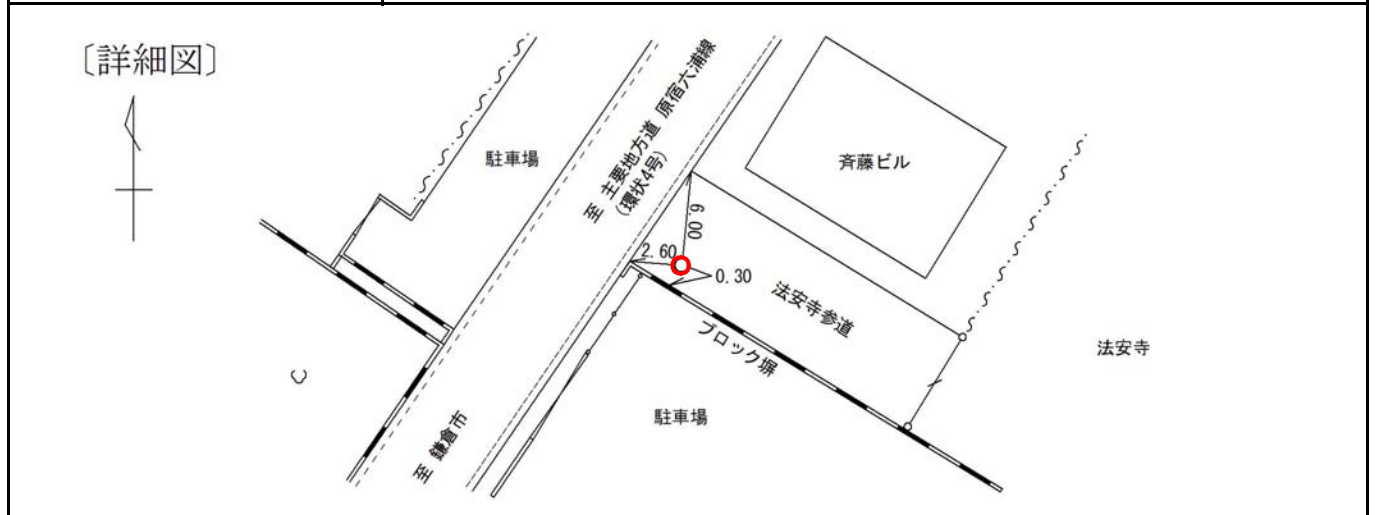

(備考) 昭和 61 年 3 月 8 日 設置