
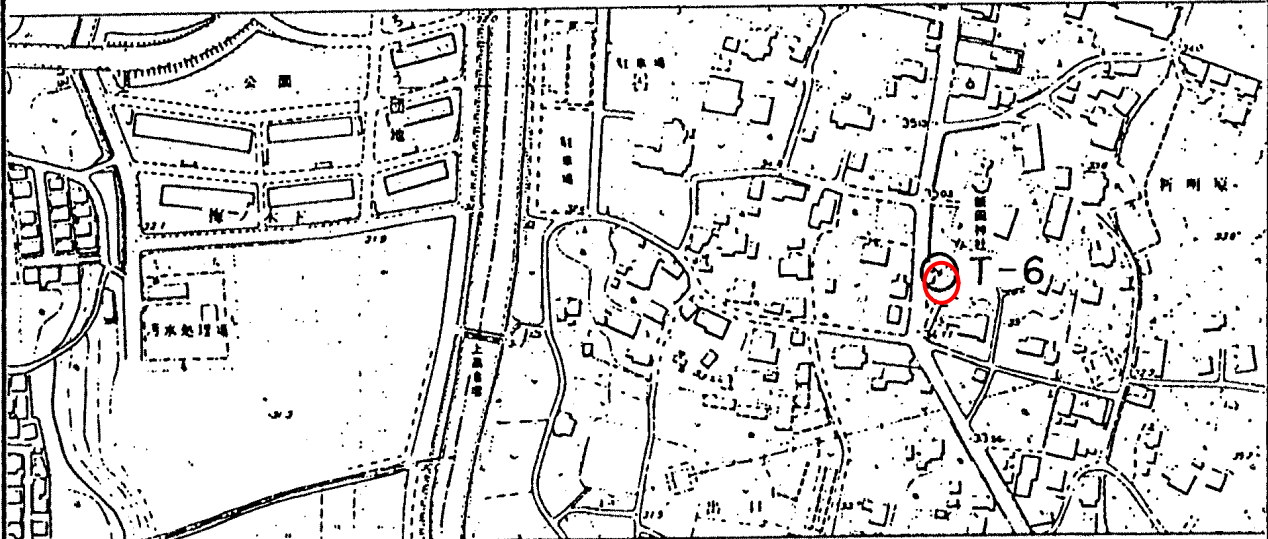


標識番号	T-6		
所在地	泉区上飯田町2519 飯田神社		
敷地所有者		地目	境内地
標識種類	標石・ 金属標	埋設	地上・ 地中
隣接点との距離			

(詳細図)

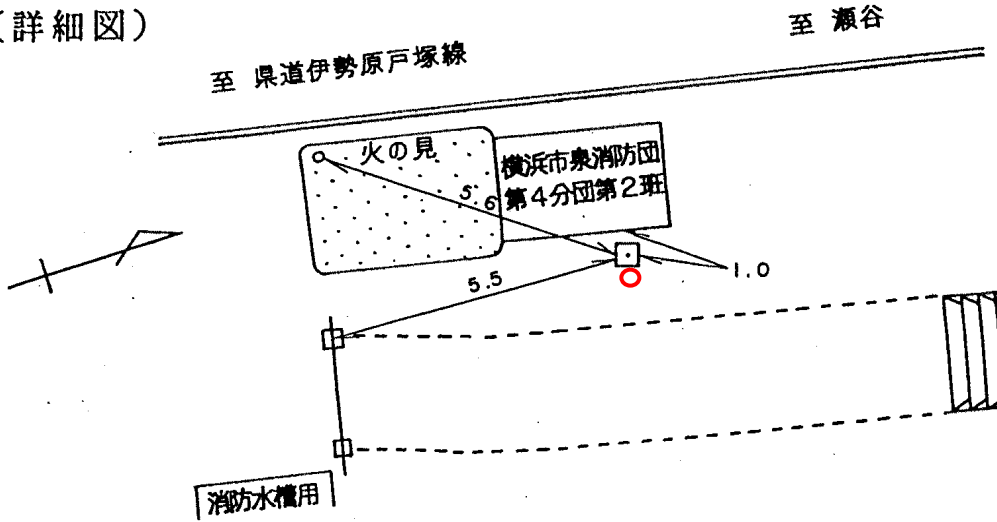

(備考)

昭和47年12月1日設置