
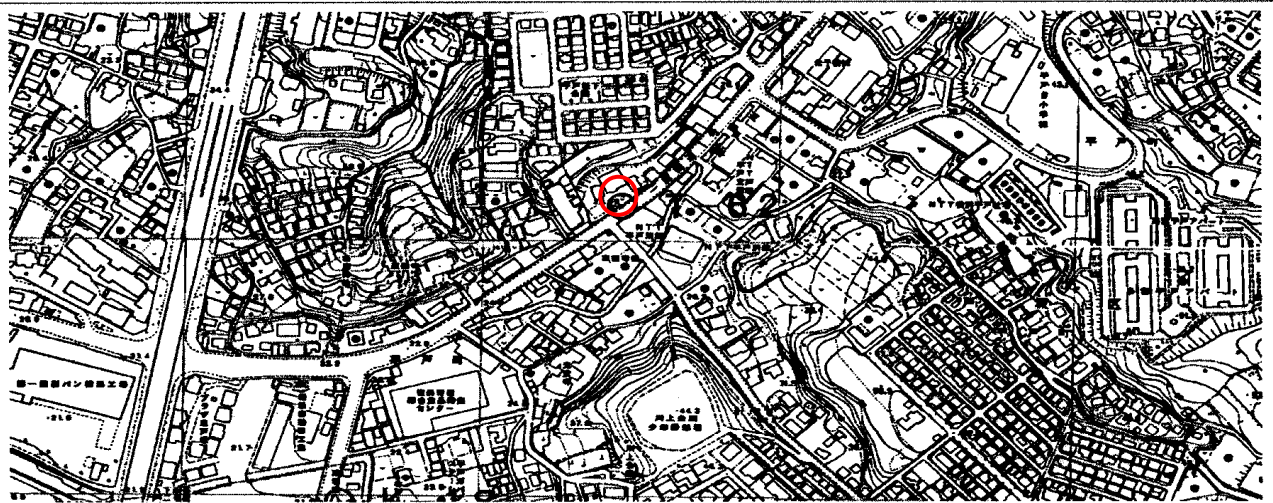


標 識 番 号	T-62		
所 在 地	戸塚区平戸町		
敷地所有者		地 目	宅 地
標 識 種 類	標 石・ <u>金属標</u>	埋 設	地上・ <u>地中</u>
隣 接 点 と の 距 離	33-1	T-62	1-34
	○	○	○
	1.047km		0.807km

(詳細図)

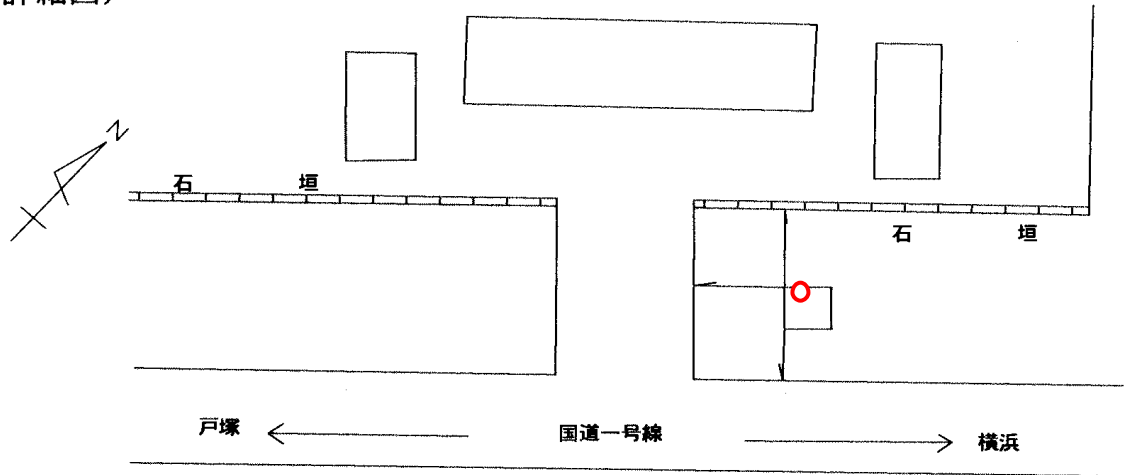

(備考)

昭和 46 年 12 月 1 日設置