
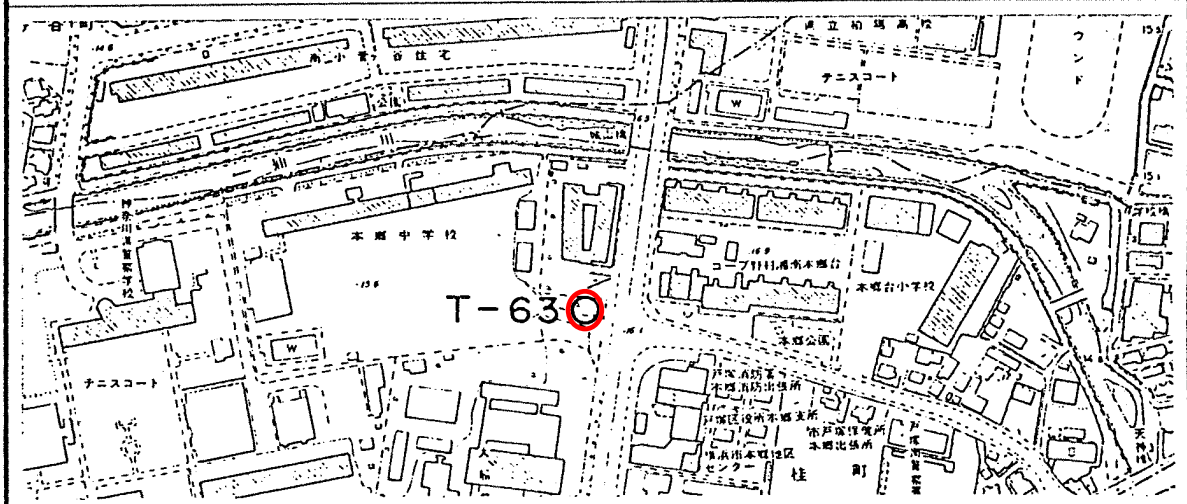


標識番号	T-63		
所在地	栄区桂町84-14 本郷中学校		
敷地所有者	横浜市	地目	公有地
標識種類	標石・ 金属標	埋設	地上・ 地中
隣接点との距離			

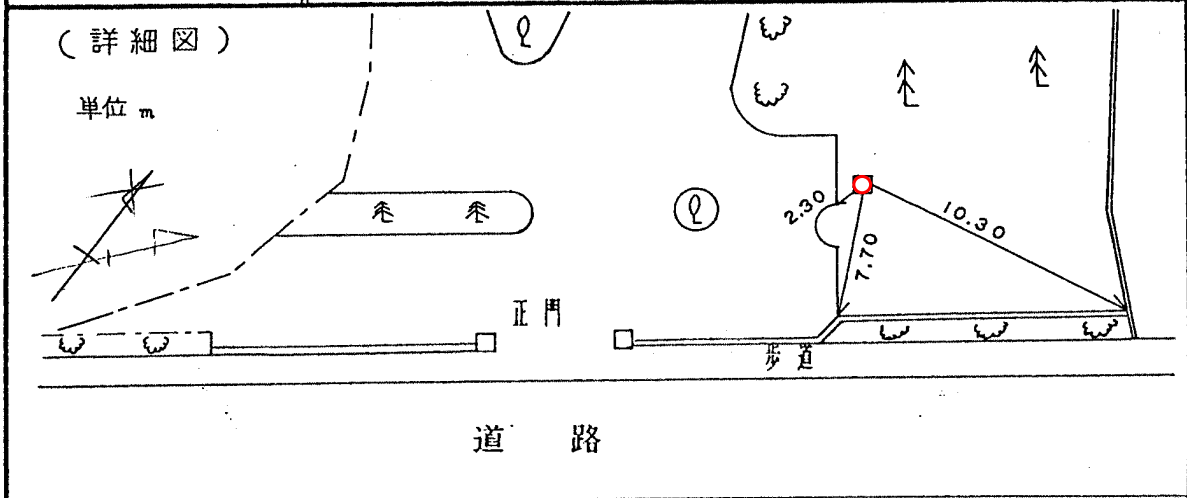

(備考) 昭和 47 年 12 月 1 日設置