


標識番号	T-68		
所在地	戸塚区深谷町539	専念寺参道	
敷地所有者		地目	宅地
標識種類	標石・ 金属標	埋設	地上・ 地中
隣接点との距離			

(詳細図)

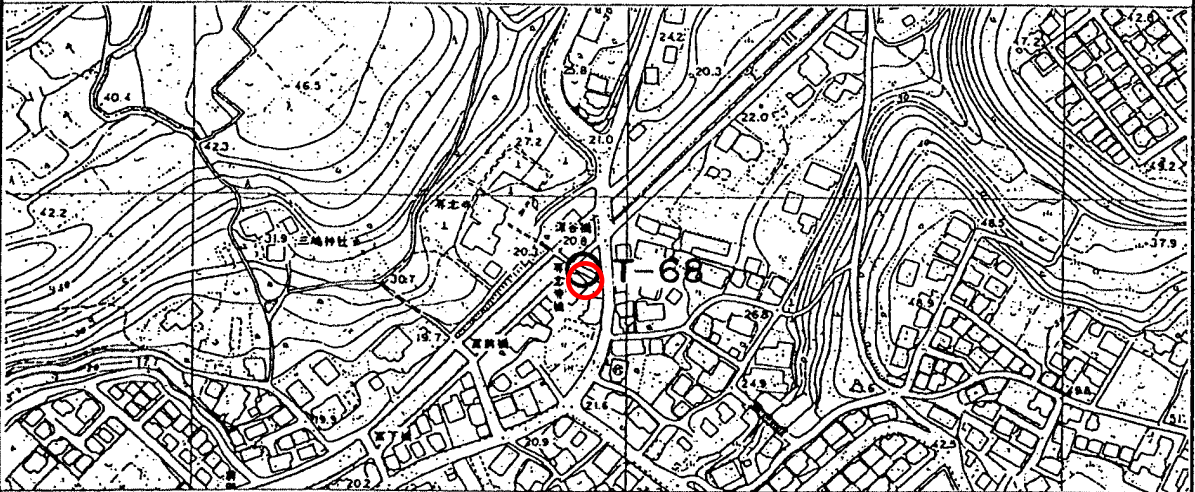

(備考)

昭和49年12月1日設置