


標識番号	T-71		
所在地	栄区上郷町1054-1 光明寺参道		
敷地所有者		地目	宅地
標識種類	標石・ <u>金属標</u>	埋設	地上・ <u>地中</u>
隣接点との距離	17441 ○	T-71 ○ 0.344km	T-70 ○ 0.824km

(詳細図)

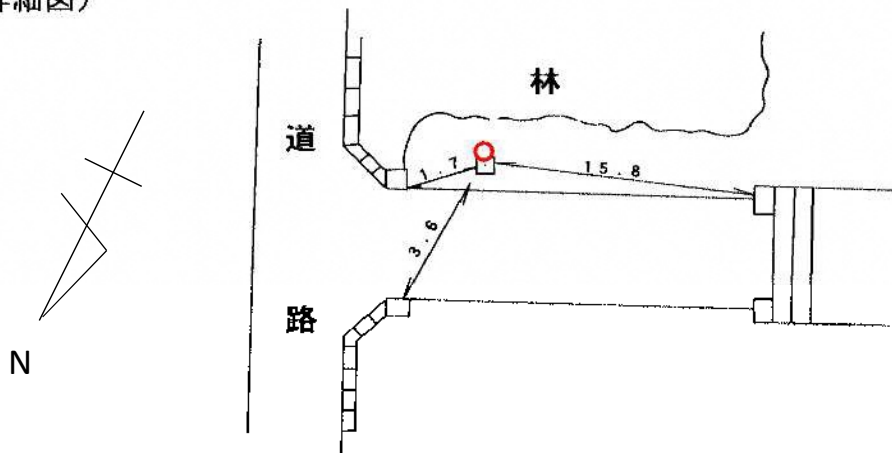

(備考)

昭和 49 年 12 月 1 日設置