


標識番号	T - 74		
所在地	栄区上郷町1563-5 朝比奈分水池		
敷地所有者	横浜市	地目	公有地
標識種類	標石 ・ 金属標	埋設	地上 ・ 地中
隣接点との距離			

[ 詳細図 ]

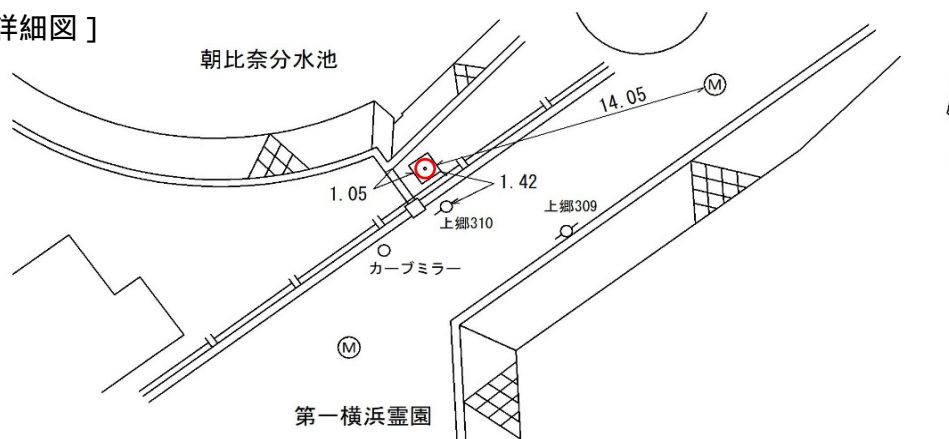

[備考]

平成31年 2月 13日 設置