
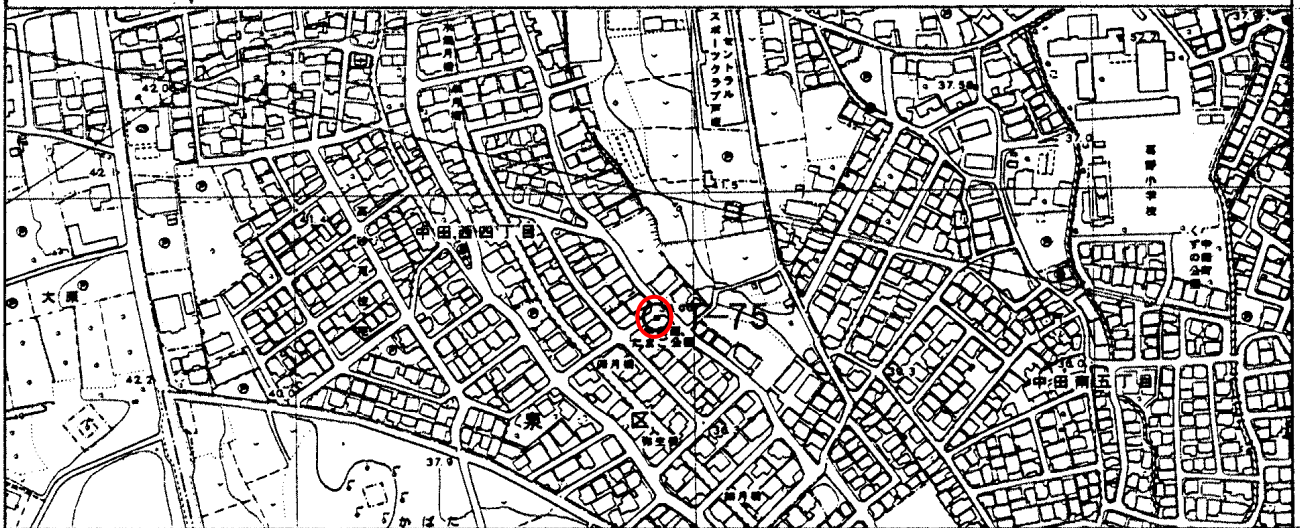


標識番号	T-75		
所在地	泉区中田西四丁目27 中田西たまご公園		
敷地所有者	横浜市	地目	公園
標識種類	標石・ 金属標	埋設	地上・ 地中
隣接点との距離	<p style="text-align: center;"> T-66 T-75 T-24 </p> <p style="text-align: center;">0.734km 0.330km</p>		

[詳細図]

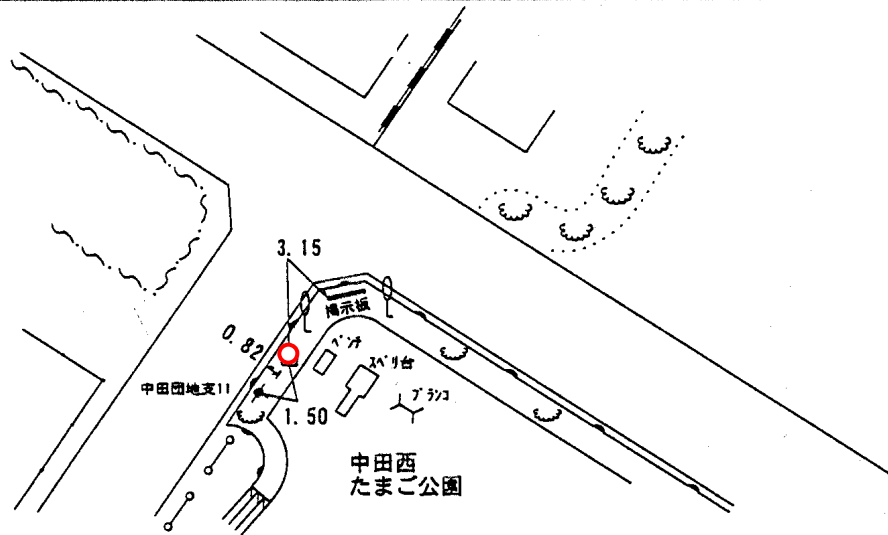

[備考]

昭和54年12月 1日 設置