
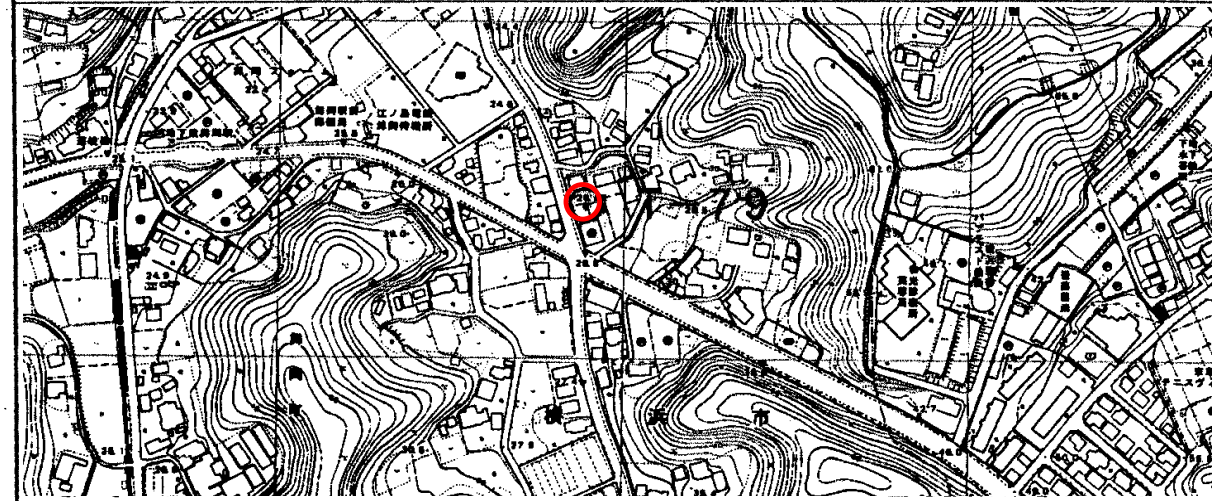


標識番号	T - 7 9		
所在地	戸塚区舞岡町 3 0 8 6	JA横浜舞岡支店	
敷地所有者	横浜南農協	地目	宅地
標識種類	標石・ <b>金属標</b>	埋設	地上・ <b>地中</b>
隣接点との距離			

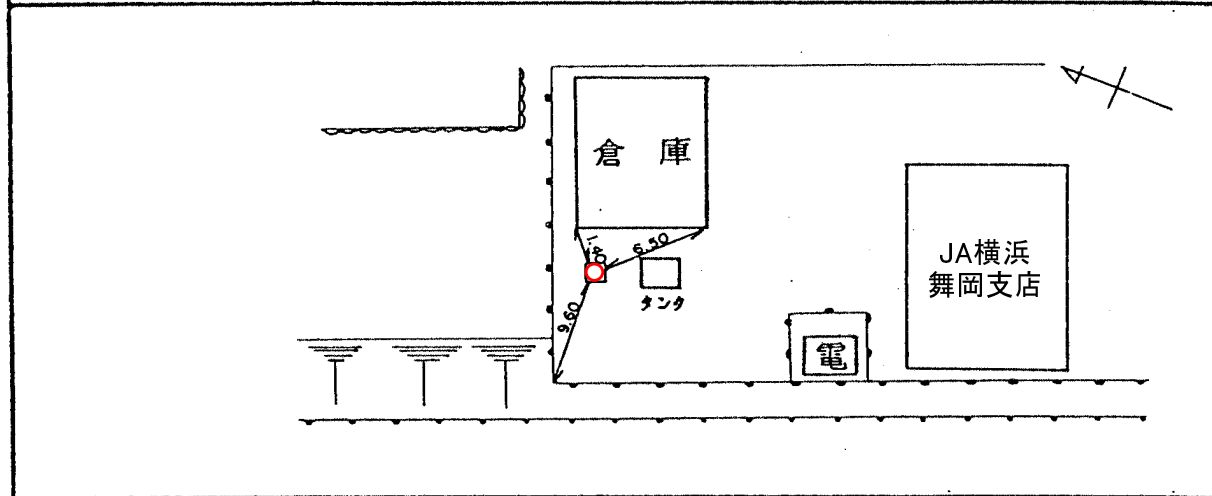

(備考) 昭和 5 5 年 1 2 月 1 日設置