
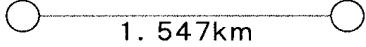
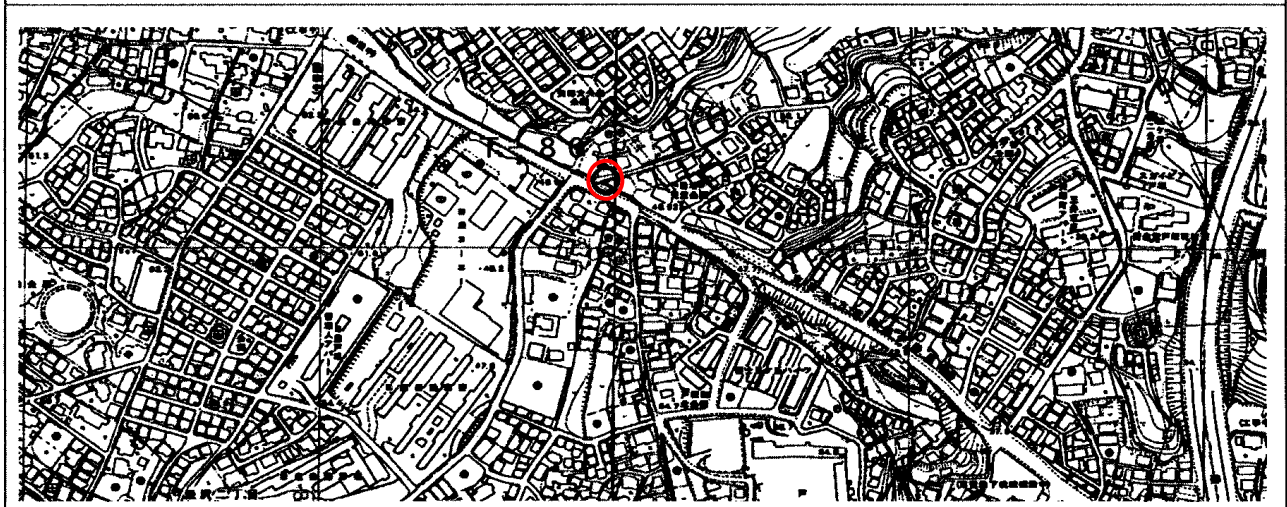


標 識 番 号	T-80		
所 在 地	戸塚区矢部町1626 踊場町内会		
敷地所有者	踊場町内会	地 目	公有地
標 識 種 類	標 石・ <u>金属標</u>	埋 設	地上・ <u>地中</u>

隣接点との距離	交35-7 T-80 		
---------	---	--	--

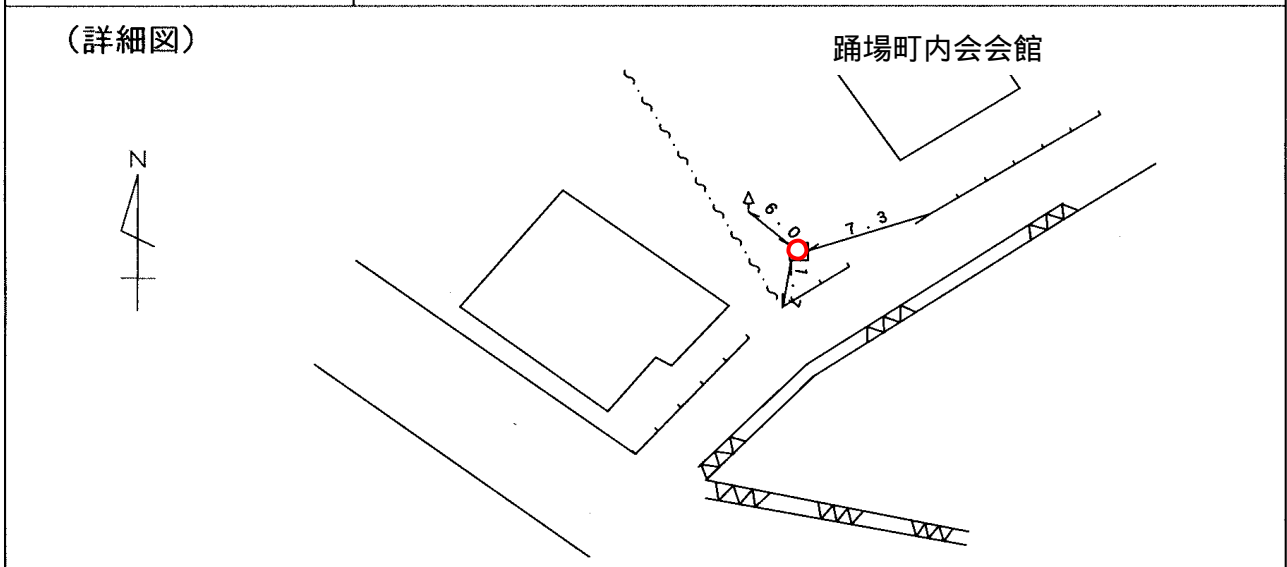

(備考) 昭和 55 年 12 月 1 日設置