
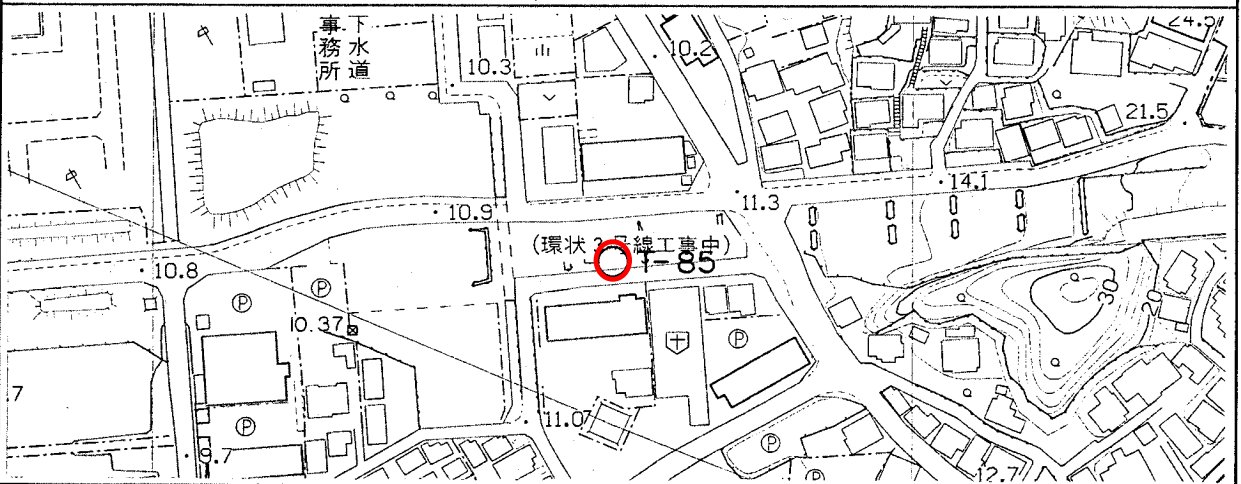


標識番号	T-85		
所在地	栄区長沼町338先		
敷地所有者	横浜市	地目	公有地
標識種類	標石・ 金属標	埋設	地上・ 地中
隣接点との距離			

〔詳細図〕

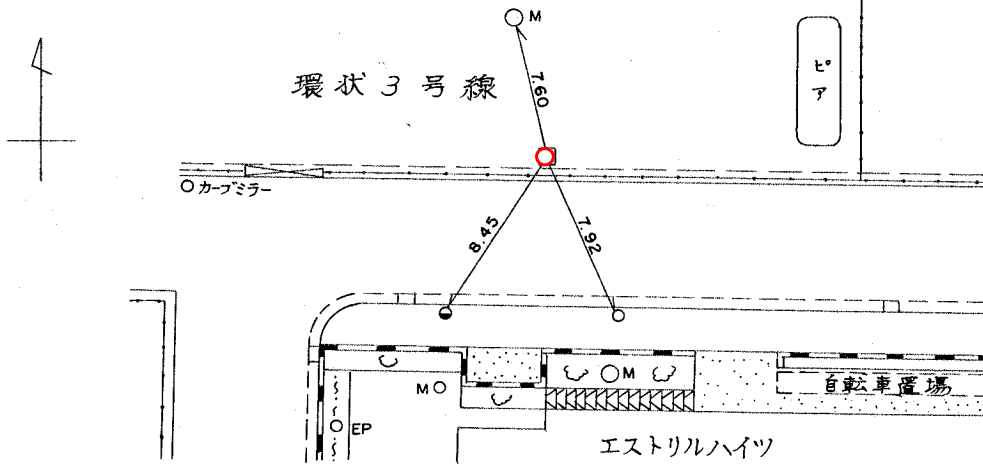

〔備考〕

平成12年 月 日設置

*栄土木事務所にてフェンスの鍵保管