


標 識 番 号	814		
所 在 地	横浜市保土ヶ谷区上星川三丁目 22-5		
敷地所有者	株式会社 トノックス	地 目	宅 地
標 識 種 類	標 石 ・ 金属標	埋 設	地上 ・ 地中
隣 接 点 と の 距 離	807 ○ 0.88km 814 ○ 1.15km 813 ○		

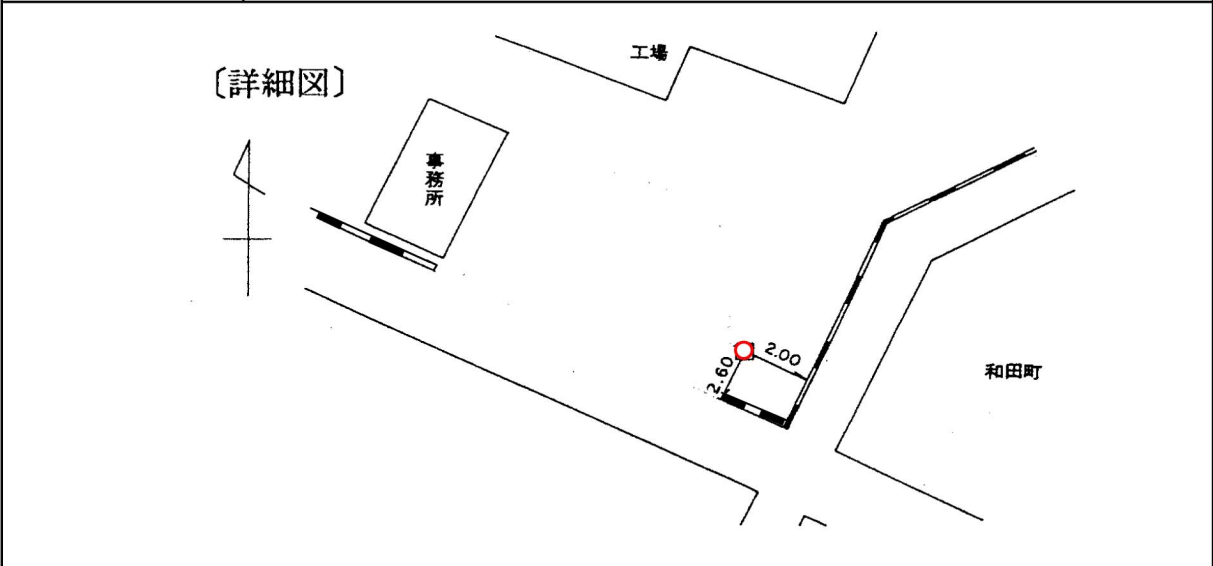

(備 考) 昭和 47 年 12 月 1 日 設置