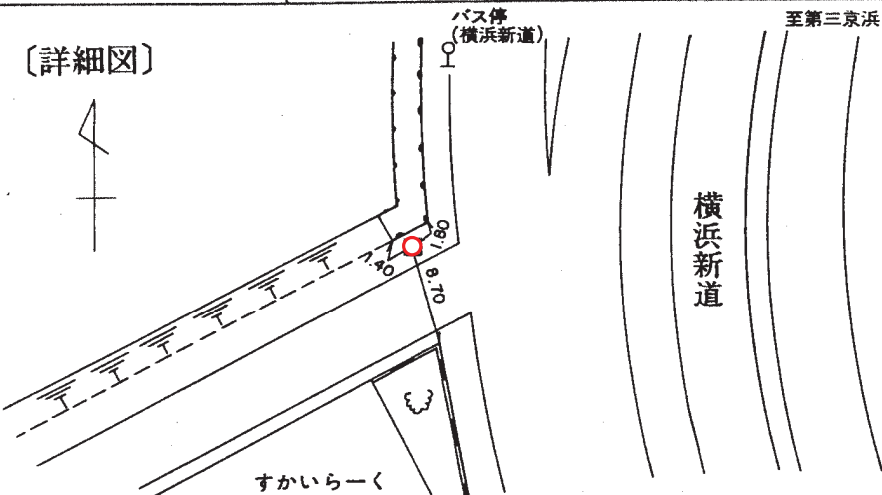
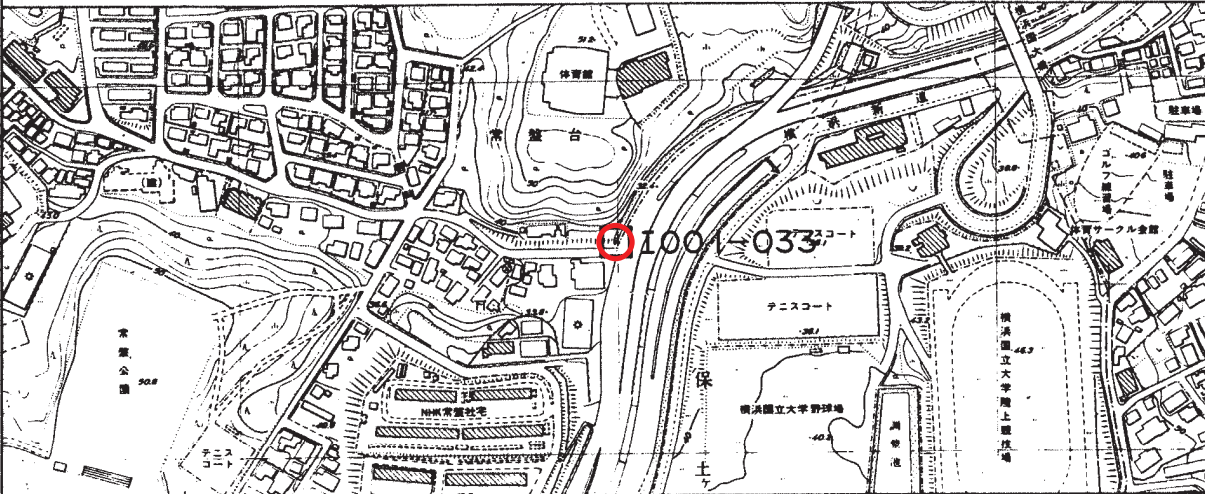


標 識 番 号	I 001 - 033					
所 在 地	保土ヶ谷区常盤台 22先 ガスト保土ヶ谷常盤台店横					
敷地所有者	建 設 省	地 目	公衆用道路			
標 識 種 類	標石 ・ 金属標	埋 設	地上 ・ 地中			
隣接点との 距	<div style="display: flex; align-items: center; justify-content: space-around;"> <div style="text-align: center;"> I 001 - 032 ○ </div> <div style="text-align: center;"> I 001 - 033 ○ </div> <div style="text-align: center;"> 807 ○ </div> </div> <div style="display: flex; align-items: center; justify-content: space-around; margin-top: 5px;"> 1.065km 1.299km </div>					
<div style="display: flex;"> <div style="flex: 1;"> <p>〔詳細図〕</p>  </div> <div style="flex: 2;"> <p>バス停 (横浜新道)</p> <p>至第三京浜</p> <p>横浜新道</p> </div> </div>						
						
〔備考〕	昭和 63 年 月 日設置					