
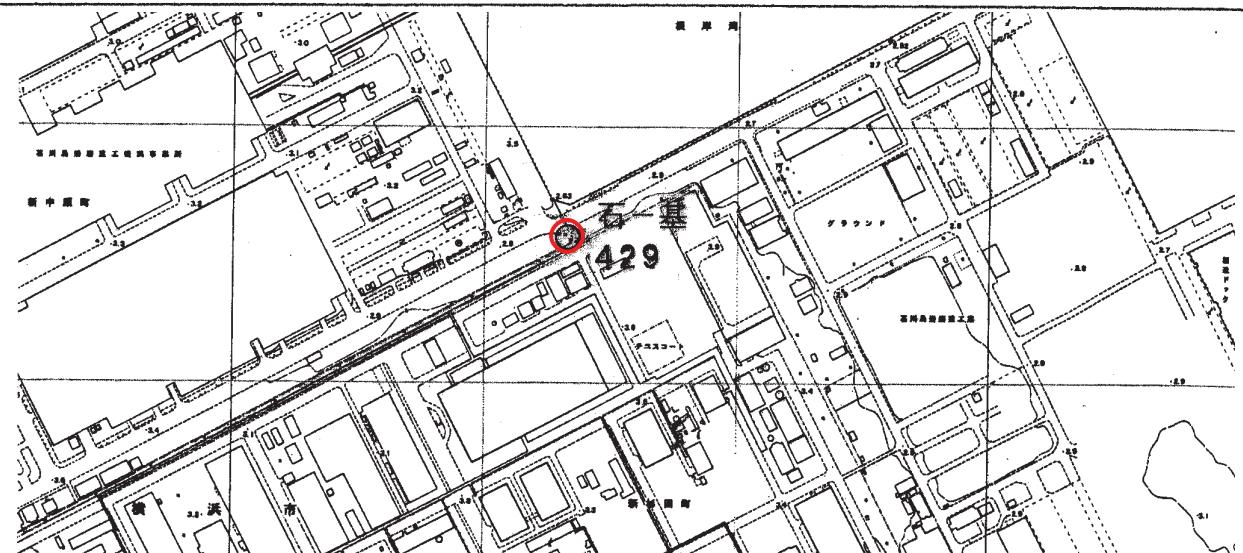


標識番号	429		
所在地	磯子区新杉田町8 (株) IHI 横浜事業所第一工場先		
敷地所有者	(株) IHI	地目	宅地
標識種類	標石・金属標	埋設	地上・地中
隣接点との 距離	石一基	429	I-10832
	0.032km	1.144km	

(詳細図)

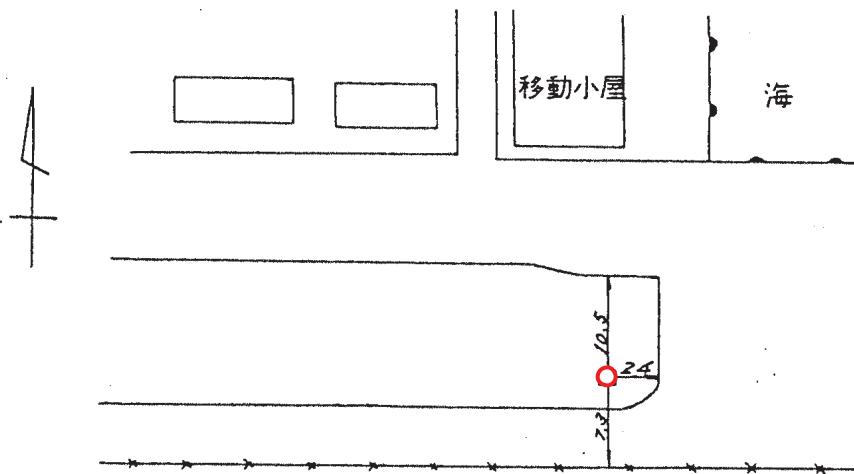

(備考)

昭和 40 年 1 月 1 日設置