
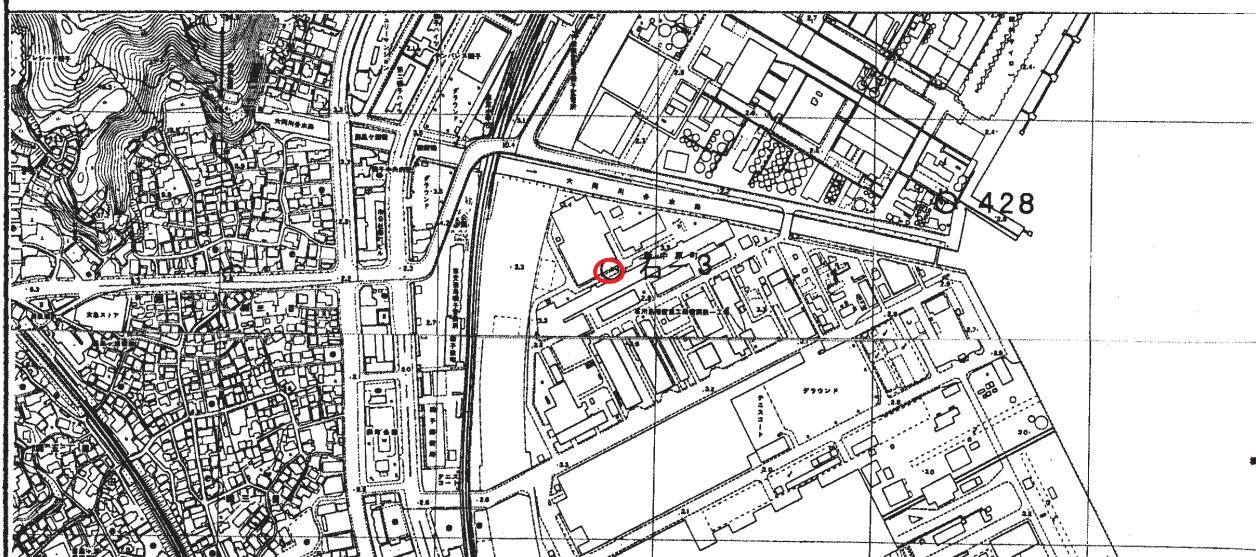


標識番号	石-3		
所在地	磯子区新中原町 (株) IHI 横浜事業所研究所際		
敷地所有者	(株) IHI	地目	宅地
標識種類	標石・金属標	埋設	地上・地中
隣接点との 距離	428	石-3	石基

(詳細図)

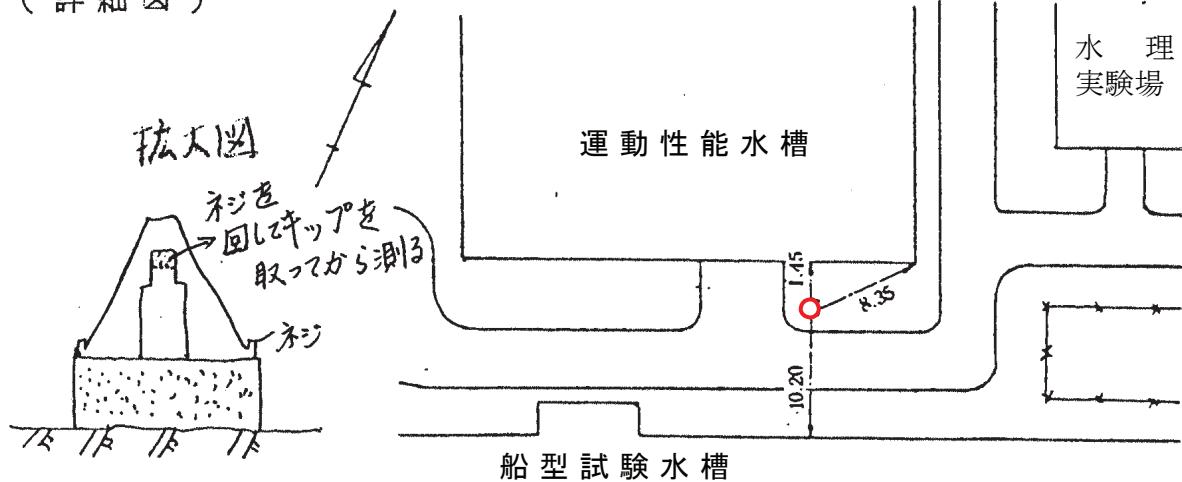

(備考)

昭和 50 年 12 月 1 日設置