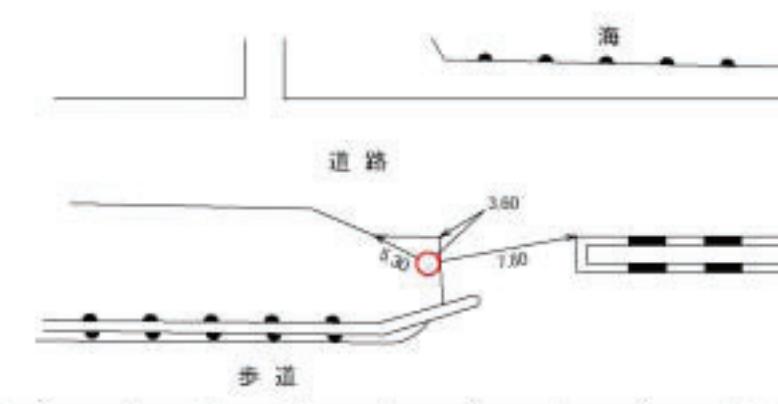


| | | | |
|---------|---|-----------------------------|---------|
| 標識番号 | 石-基 | | |
| 所在地 | 磯子区新杉田町8 (株) IHI 横浜事業所第一工場先 | | |
| 敷地所有者 | 株式会社 IHI | 地目 | 宅地 |
| 標識種類 | 標石 • 金属標 | 埋設 | 地上 • 地中 |
| 隣接点との距離 | 石-3 ○ 1.400 km | 石-基 ○ 429 0.032 km | |
| [詳細図] |  | | |
| [備考] | <p>昭和 49 年 12 月 1 日設置</p> | | |