
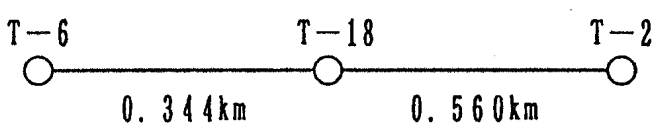
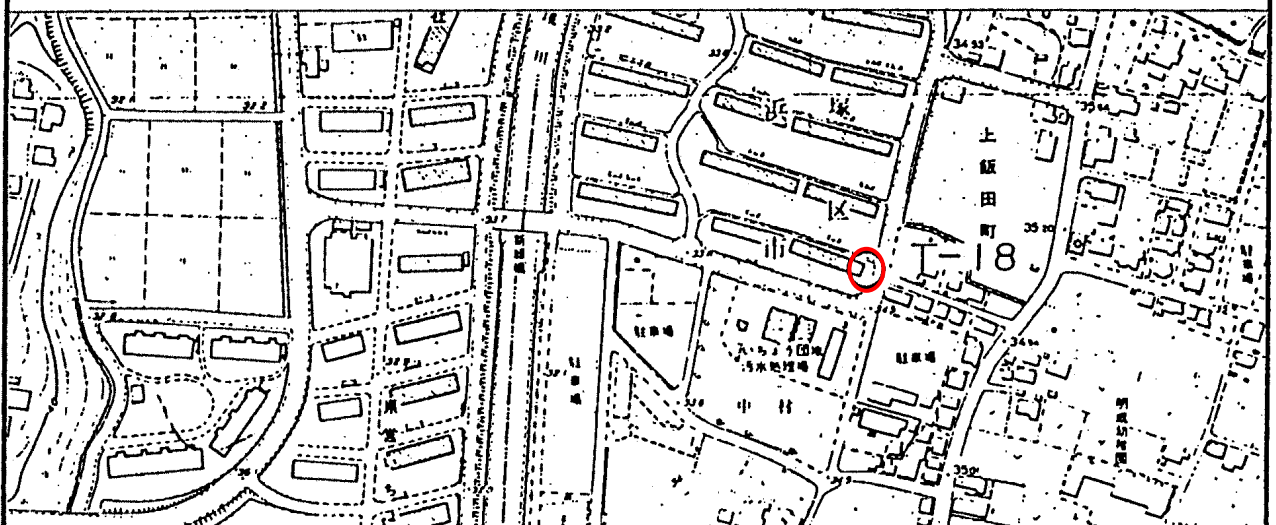


標 識 番 号	T - 1 8		
所 在 地	泉 区 上 飯 田 町 2 6 7 0 - 1 県 営 い ち ょ う 団 地 1 号 棟 横		
敷 地 所 有 者	神 奈 川 県	地 目	宅 地
標 識 種 類	標 石 ・ (金 属 標)	埋 設	地 上 ・ (地 中)
隣 接 点 と の 距 離			

(詳 細 図)

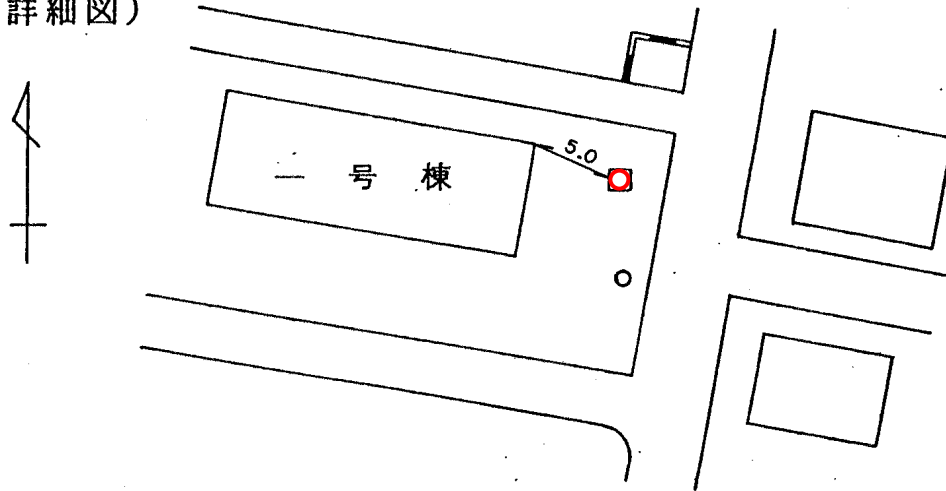

(備 考)

昭 和 4 7 年 1 2 月 1 日 設 置