
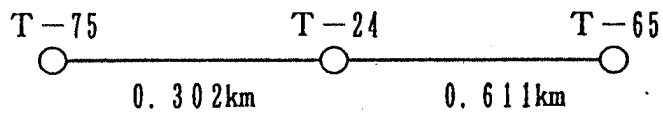


標 識 番 号	T - 2 4		
所 在 地	泉区中田南5丁目39		
敷地所有者		地 目	宅 地
標 識 種 類	標 石 ・ (金属標)	埋 設	地 上 ・ (地 中)
隣 接 点 と の 距 離			

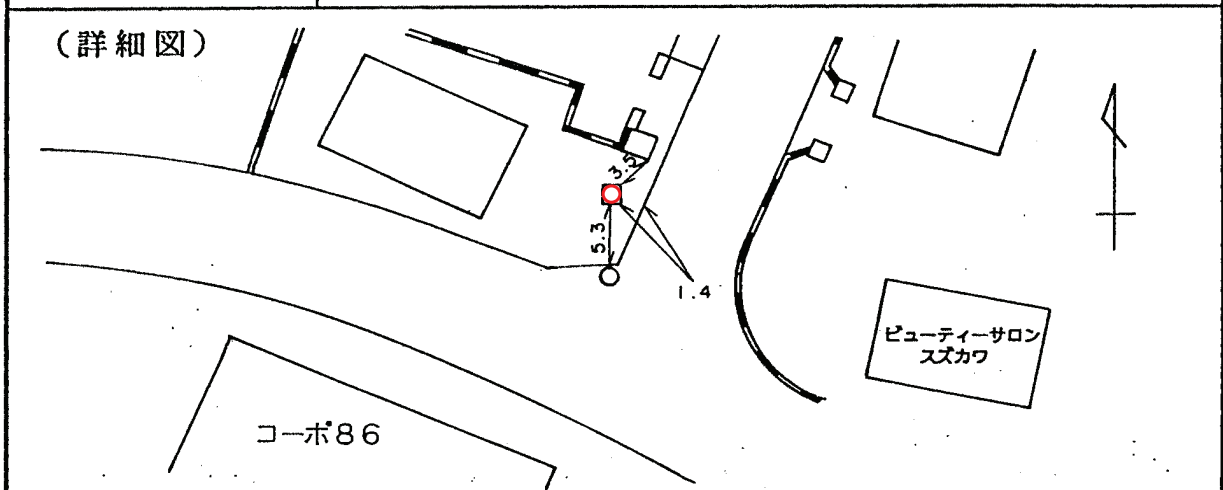

(備考)	昭和 47 年 12 月 1 日設置		
------	--------------------	--	--