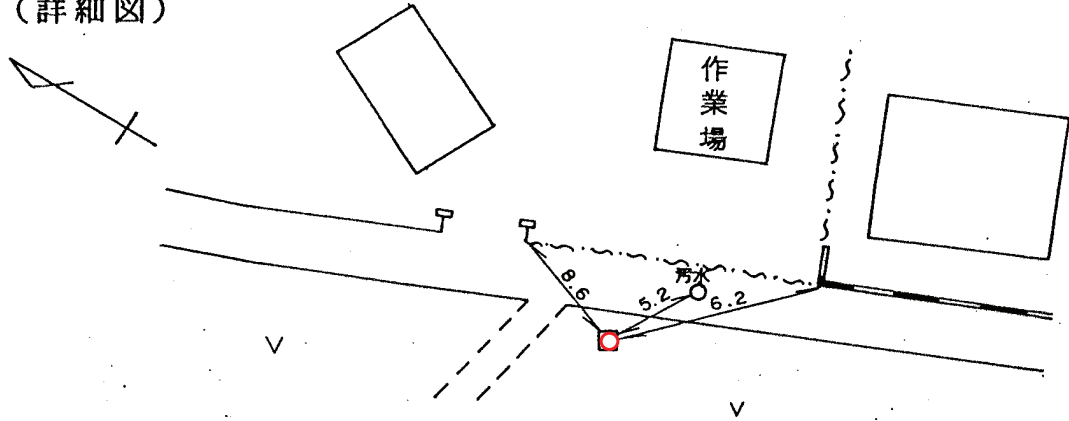



標 識 番 号	T - 2 5					
所 在 地	横浜市泉区中田西 3-6					
敷 地 所 有 者		地 目	宅 地			
標 識 種 類	標 石 ・ (金属標)	埋 設	地 上 ・ (地 中)			
隣 接 点 と の 距 離	<div style="display: flex; align-items: center; justify-content: space-around;"> <div style="text-align: center;"> T-65 ○ </div> <div style="text-align: center;"> T-25 ○ </div> <div style="text-align: center;"> I-10349 ○ </div> </div> <div style="display: flex; align-items: center; justify-content: space-around; margin-top: 5px;"> 0.618km 1.013km </div>					
<p>(詳細図)</p> 						
						
(備考)	昭和 47 年 12 月 1 日設置					