
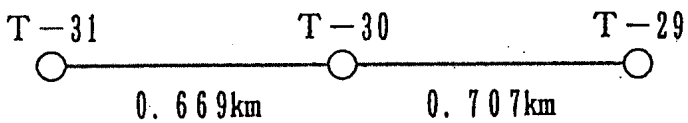


標 識 番 号	T - 3 0		
所 在 地	泉区下飯田町1016 富士塚公園		
敷地所有者	横浜市	地 目	公 園
標 識 種 類	標 石 ・ (金属標)	埋 設	地 上 ・ (地 中)
隣 接 点 と の 距 離			

(詳細図)

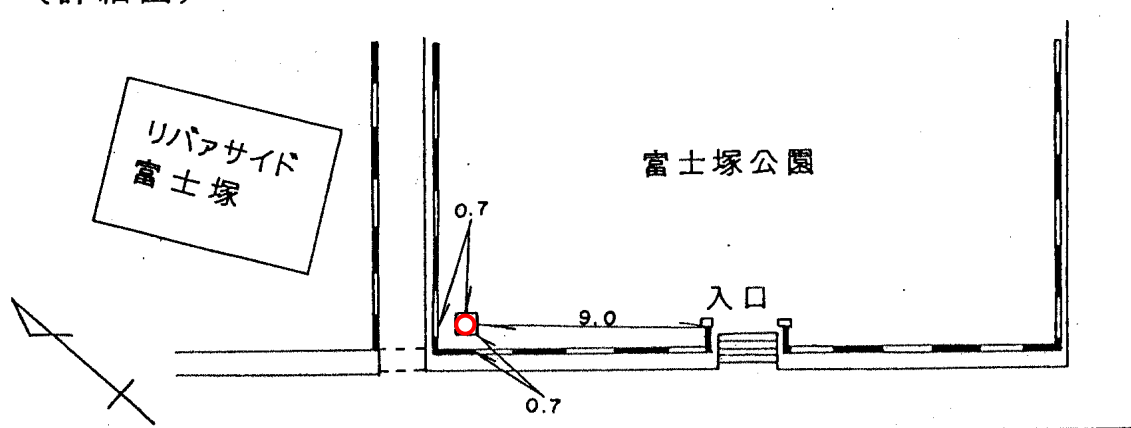

(備考)

昭和 47 年 12 月 1 日設置