


標 識 番 号	T - 3 1		
所 在 地	泉 区 和 泉 町 9 8 7 中 和 田 南 小 学 校		
敷 地 所 有 者	横 浜 市	地 目	公 有 地
標 識 種 類	標 石 ・ 金属標	埋 設	地 上 ・ 地 中
隣 接 点 と の 距 離	T-32 ○ T-31 ○ T-30 ○ 0.6 5 8km 0.7 5 9km		

(詳 細 図)

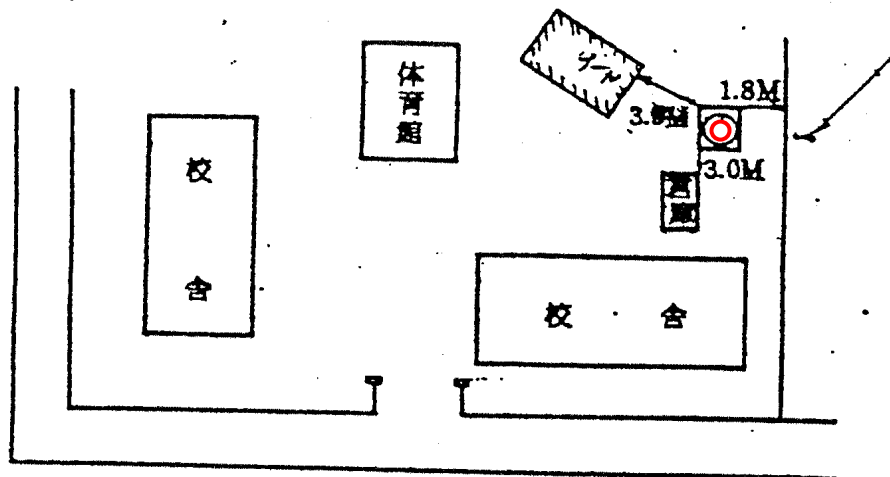

(備 考)

昭 和 4 7 年 1 2 月 1 日 設 置