
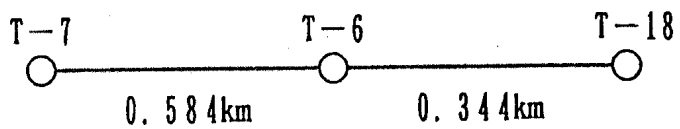
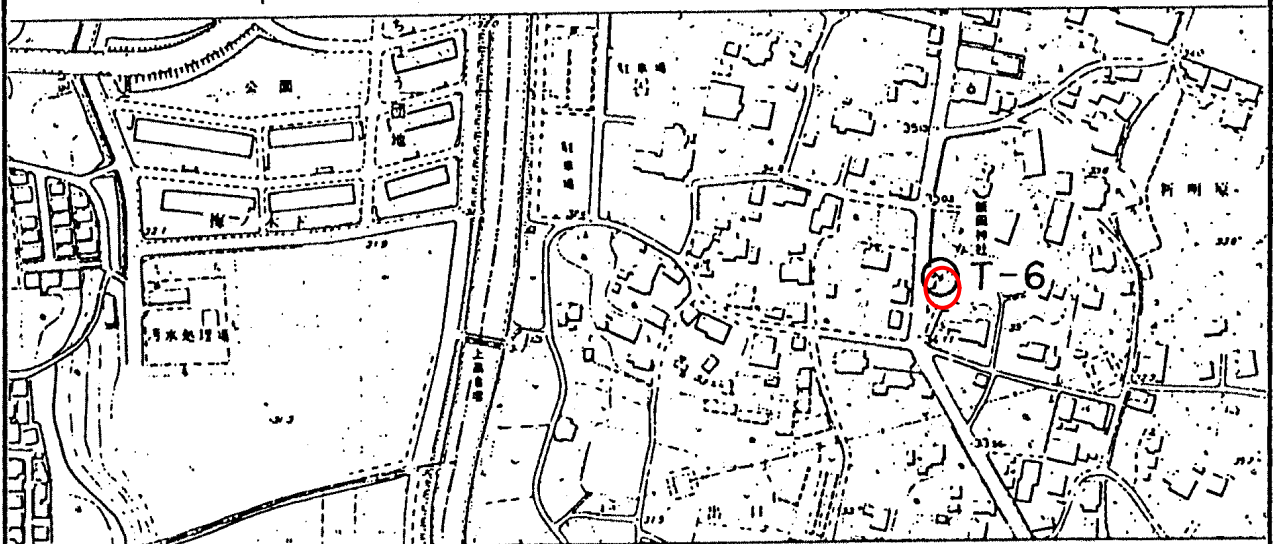


標 識 番 号	T - 6		
所 在 地	泉区上飯田町2519 飯田神社		
敷地所有者		地 目	境 内 地
標 識 種 類	標 石 ・ (金属標)	埋 設	地 上 ・ (地 中)
隣 接 点 と の 距 離			

(詳細図)

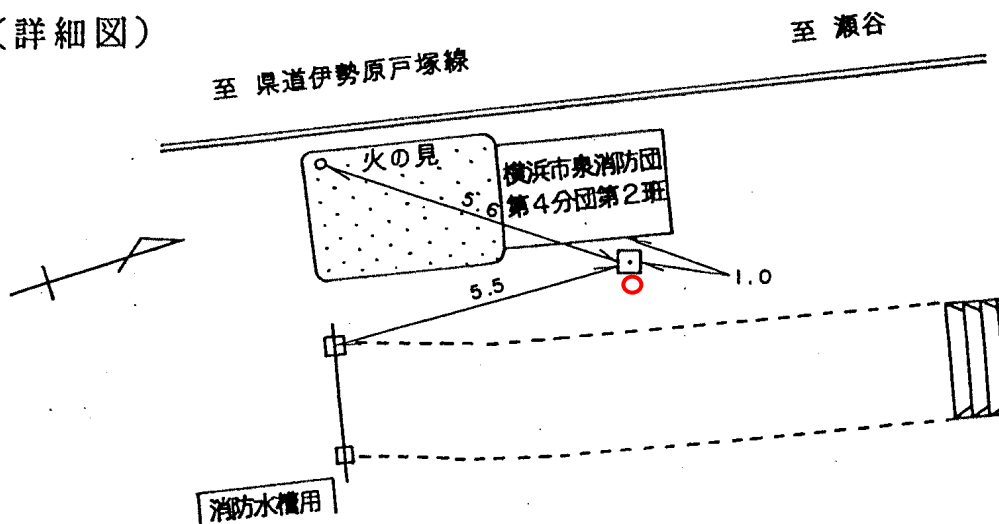

(備考)

昭和 47 年 12 月 1 日設置