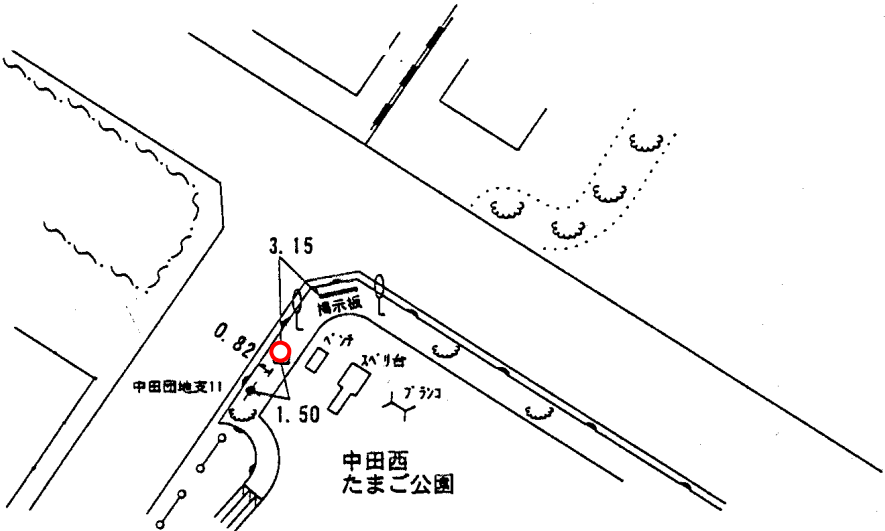


標 識 番 号	T-75		
所 在 地	泉区中田西四丁目27 中田西たまご公園		
敷地所有者	横 浜 市	地 目	公 園
標 識 種 類	標 石 ・ 金属標	埋 設	地 上 ・ 地 中
隣接点との距離	T-66 T-75 T-24 0.734km 0.330km		
〔詳細図〕 			
〔備考〕 昭和54年12月 1日 設置			