
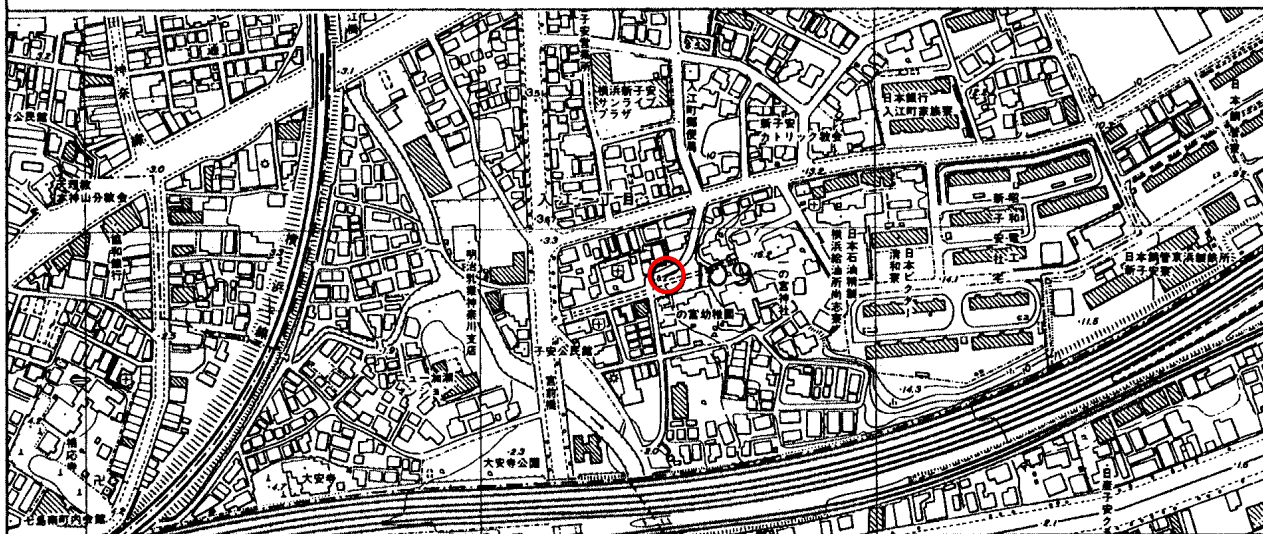


標 識 番 号	109		
所 在 地	神奈川区入江1-13-16 一の宮神社		
敷地所有者	一の宮神社	地 目	境 内 地
標 識 種 類	(標石) ・ 金属標	埋 設	(地上) ・ 地中
隣 接 点 と の 離 距			

〔詳細図〕

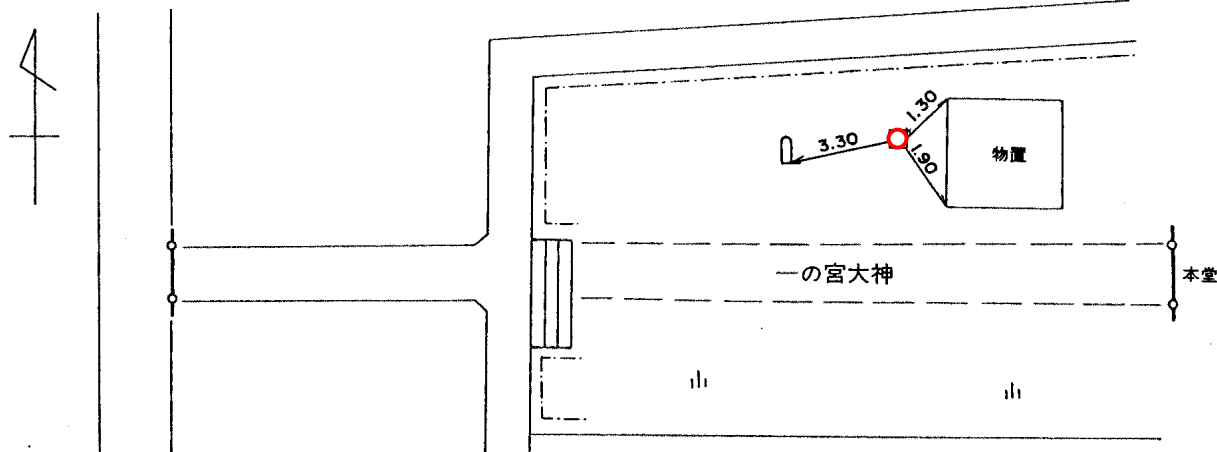

〔備考〕

昭和 35 年 4 月 1 日設置