
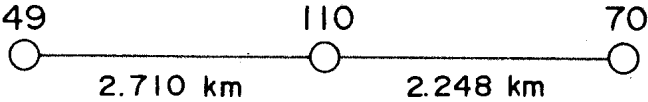


|               |                                                                                    |     |           |
|---------------|------------------------------------------------------------------------------------|-----|-----------|
| 標 識 番 号       | 110                                                                                |     |           |
| 所 在 地         | 神奈川県子安台1-7 子安台第二公園                                                                 |     |           |
| 敷地所有者         | 横 浜 市                                                                              | 地 目 | 公 有 地     |
| 標 識 種 類       | 標石 • (金属標)                                                                         | 埋 設 | 地上 • (地中) |
| 隣 接 点 と の 離 距 |  |     |           |

〔詳細図〕

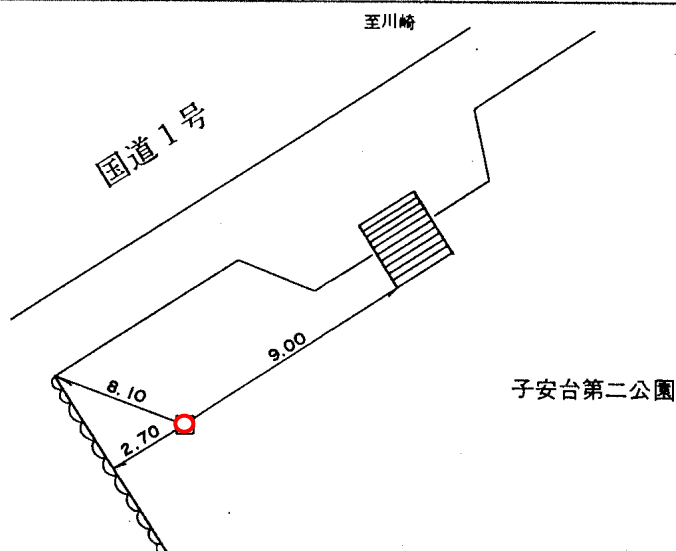

〔備考〕

昭和 51 年 12 月 日移設