
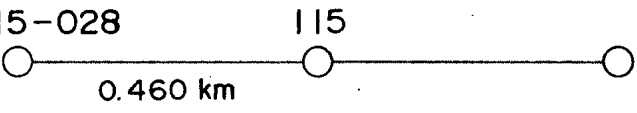
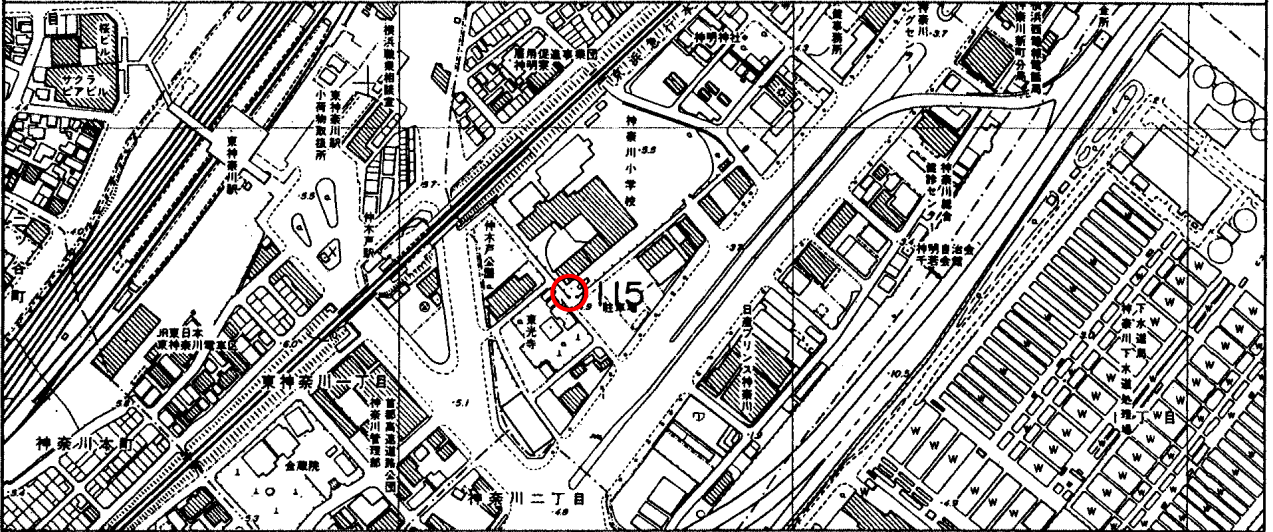


標 識 番 号	115		
所 在 地	神奈川区東神奈川2-35-1 神奈川小学校		
敷地所有者	横 浜 市	地 目	公 有 地
標 識 種 類	標石 ・ 金属標	埋 設	地上 ・ 地中
隣 接 点 と の 離 距	I 015-028 115  0.460 km		

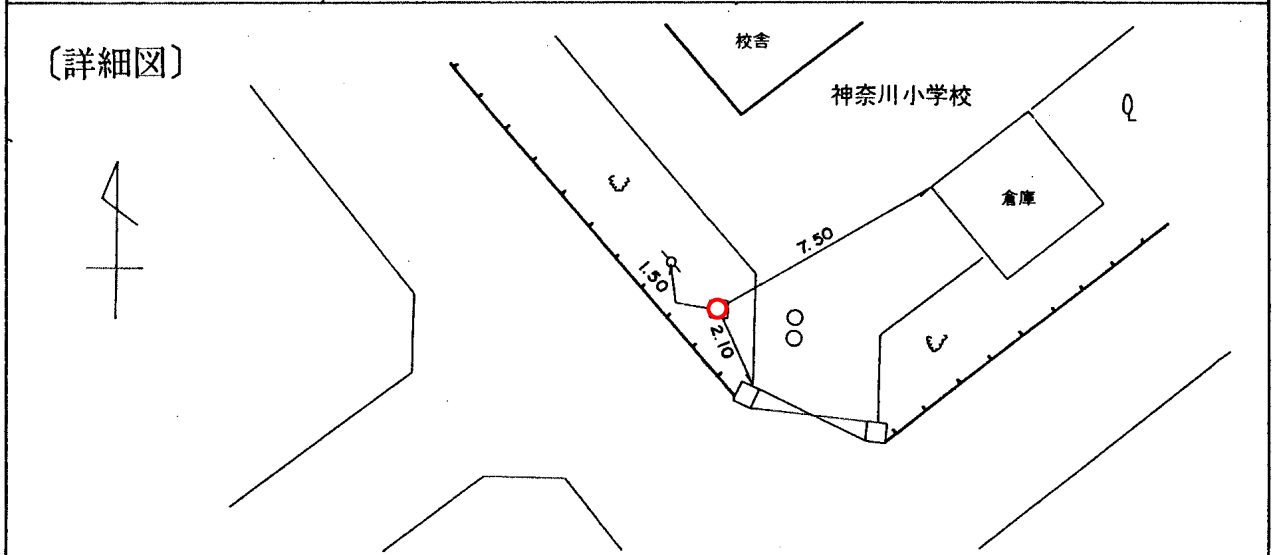

〔備考〕	昭和	35	年	4	月	1	日設置
	昭和	55	年	12	月		日移設