
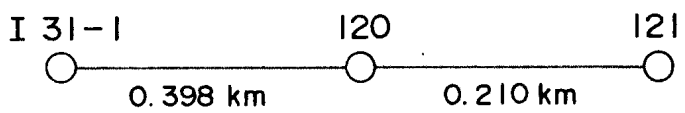


標 識 番 号	120		
所 在 地	神奈川県栄町12 神奈川公園		
敷地所有者	横 浜 市	地 目	公 有 地
標 識 種 類	標石 • 金属標	埋 設	地上 • 地中
隣接点との距離			

〔詳細図〕

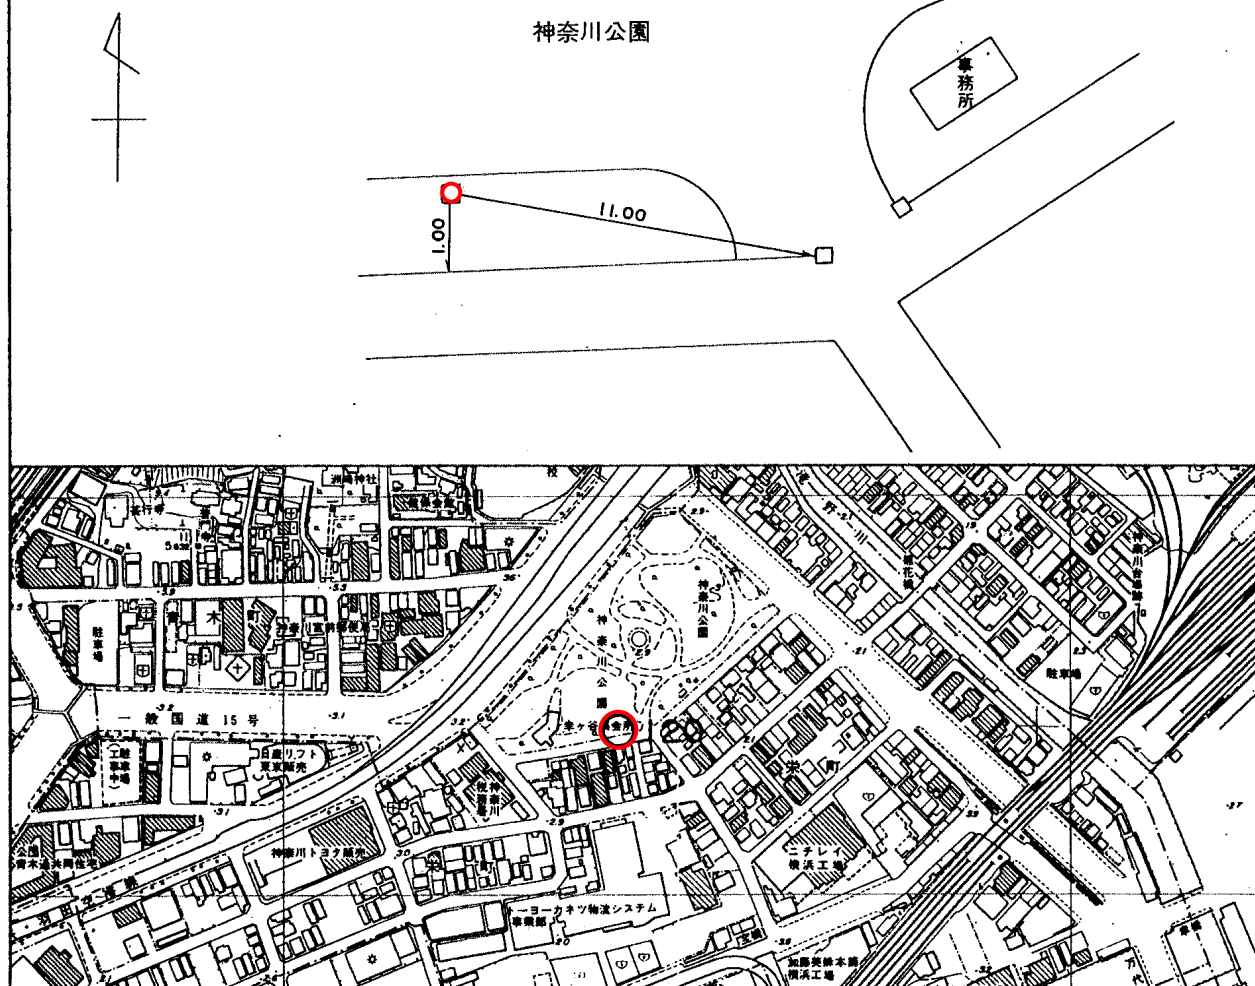

〔備考〕

昭和 35 年 4 月 1 日設置