
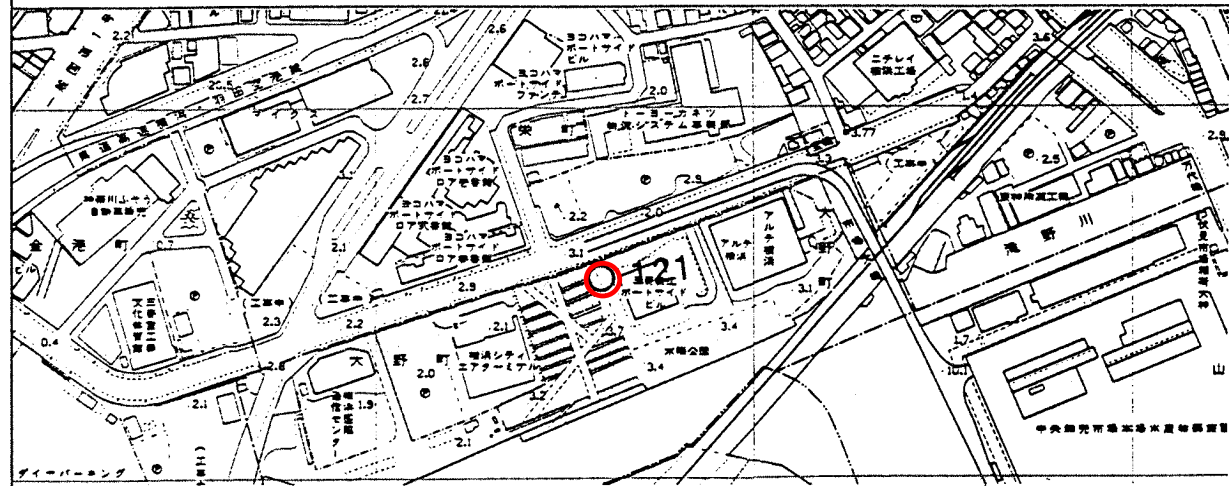


標 識 番 号	1 2 1		
所 在 地	神奈川区大野町 1-4 (ポートサイド公園)		
敷 地 所 有 者	横 浜 市	地 目	公 園
標 識 種 類	標 石 ・ 金属標	埋 設	地 上 ・ 地 中
隣接点との距離	1 2 0 1 2 1 1 1 9 0. 357km		

〔詳細図〕

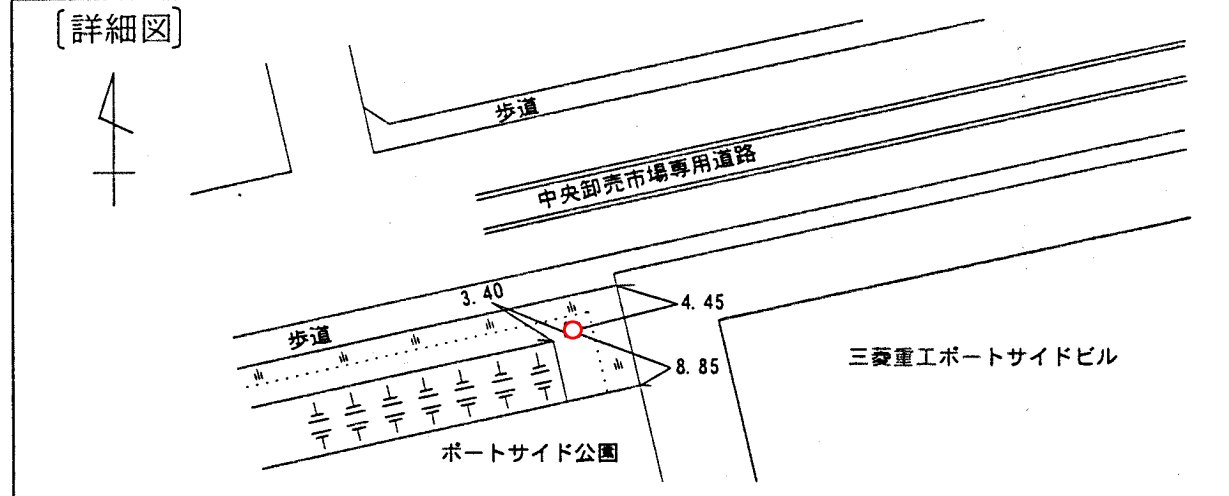

〔備考〕

昭和35年 4月 1日 設置

平成11年11月30日 移設

平成 12 年 3 月作成