
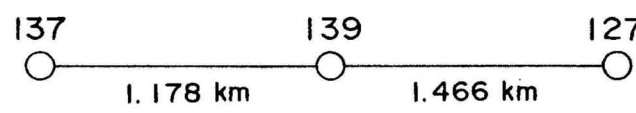
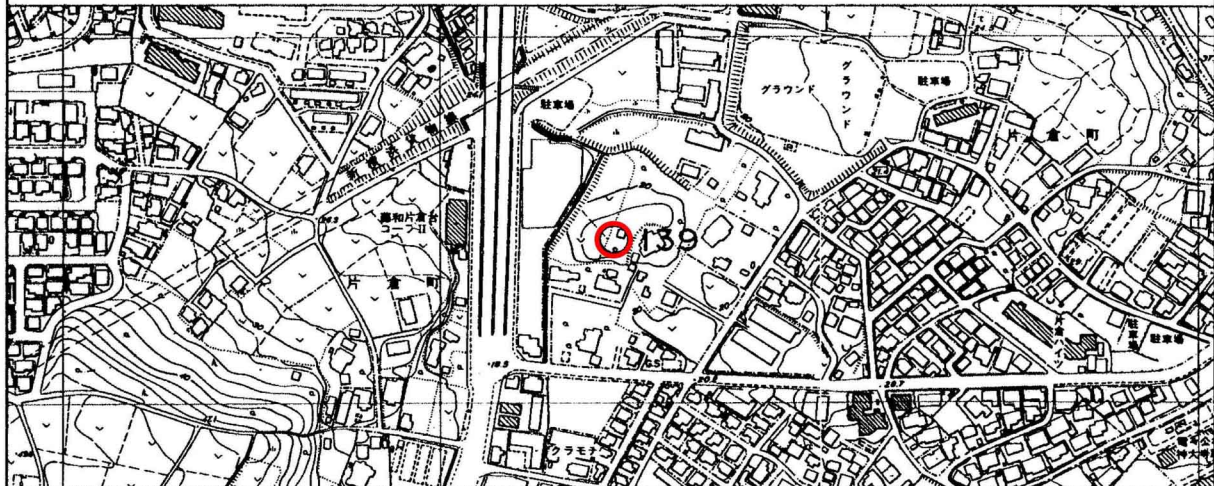


標 識 番 号	139		
所 在 地	神奈川区片倉 五丁目 39-10		
敷地所有者		地 目	山 林
標 識 種 類	標石 • (金属標)	埋 設	地上 • (地中)
隣 接 点 と の 離 距			

〔詳細図〕

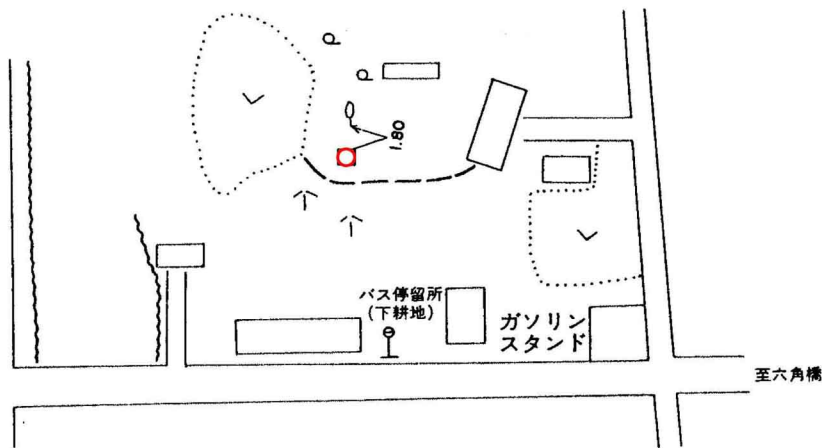

〔備考〕

昭和 46 年 1 月 1 日設置