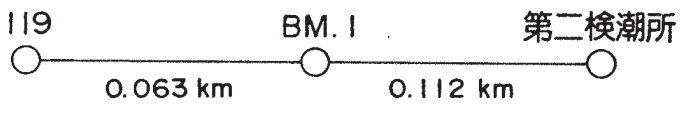
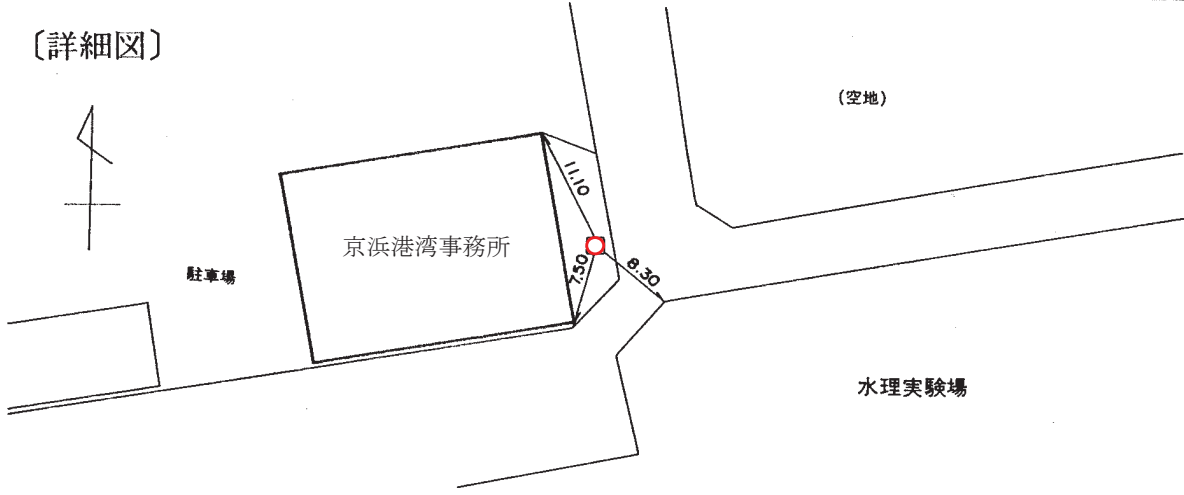
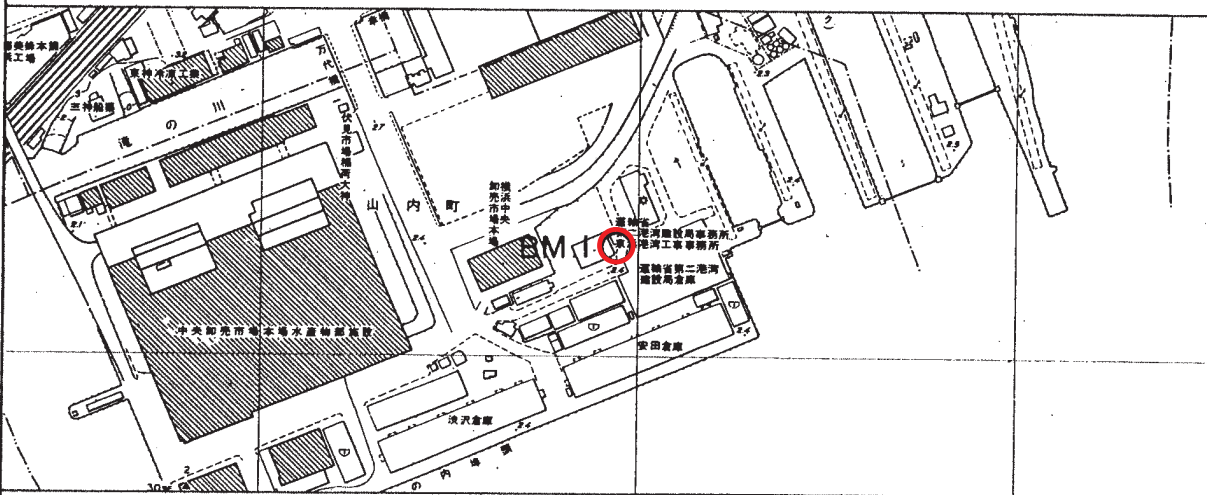


標 識 番 号	BM. I		
所 在 地	神奈川県山内町1-2 京浜港湾事務所		
敷地所有者	国土交通省	地 目	
標 識 種 類	標石 ・ 金属標	埋 設	地上 ・ 地中
隣接点との 距離			
<div>〔詳細図〕</div> 			
			
〔備考〕	昭和	年	月 日設置