
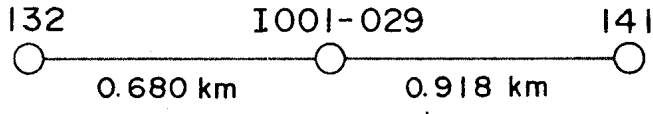


標 識 番 号	I 001-029		
所 在 地	神奈川県西神奈川1-9-1地先 小児医療センター		
敷地所有者	建 設 省	地 目	公衆用道路
標 識 種 類	標石 • 金属標	埋 設	地上 • 地中
隣接点との距離			

〔詳細図〕

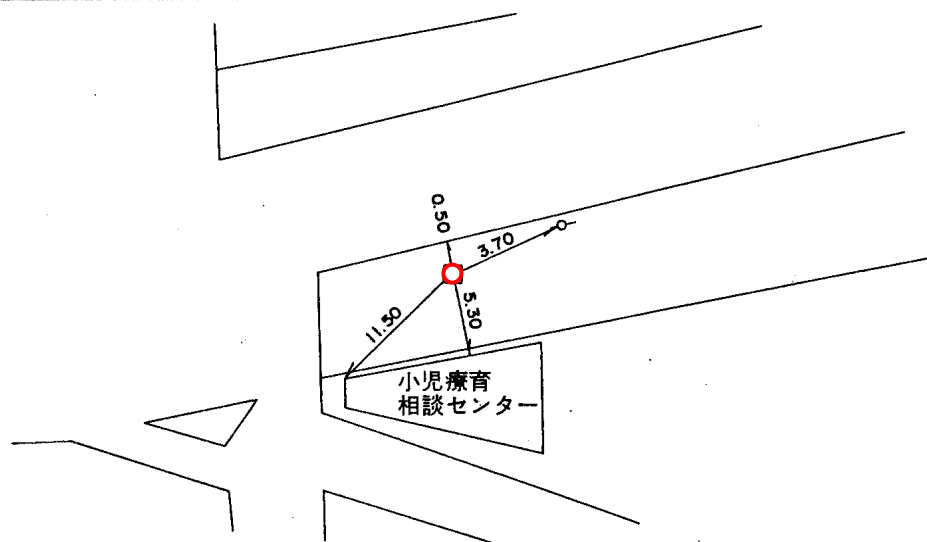

〔備考〕

昭和 42 年 1 月 1 日設置