


標 識 番 号	I 001-030		
所 在 地	神奈川区松本町3-21-6地先		
敷地所有者	建 設 省	地 目	公衆用道路
標 識 種 類	標石 • <u>金属標</u>	埋 設	<u>地上</u> • 地中
隣 接 点 と の 離 距	123 ○ I 001-030 ○ I 001-031 ○ 0.149 km 0.946 km		

〔詳細図〕

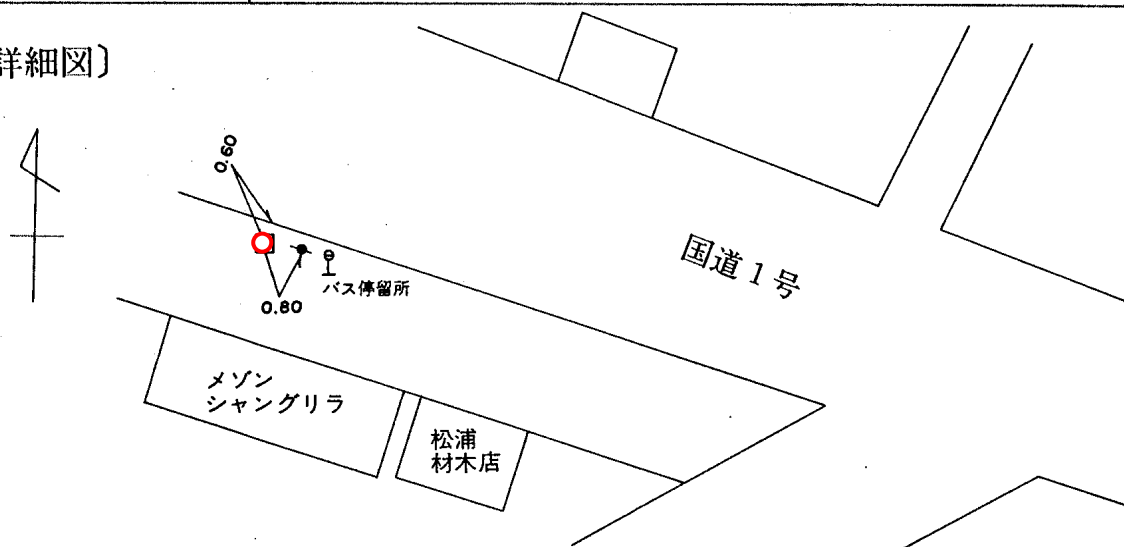

〔備考〕

昭和 42 年 1 月 1 日設置