
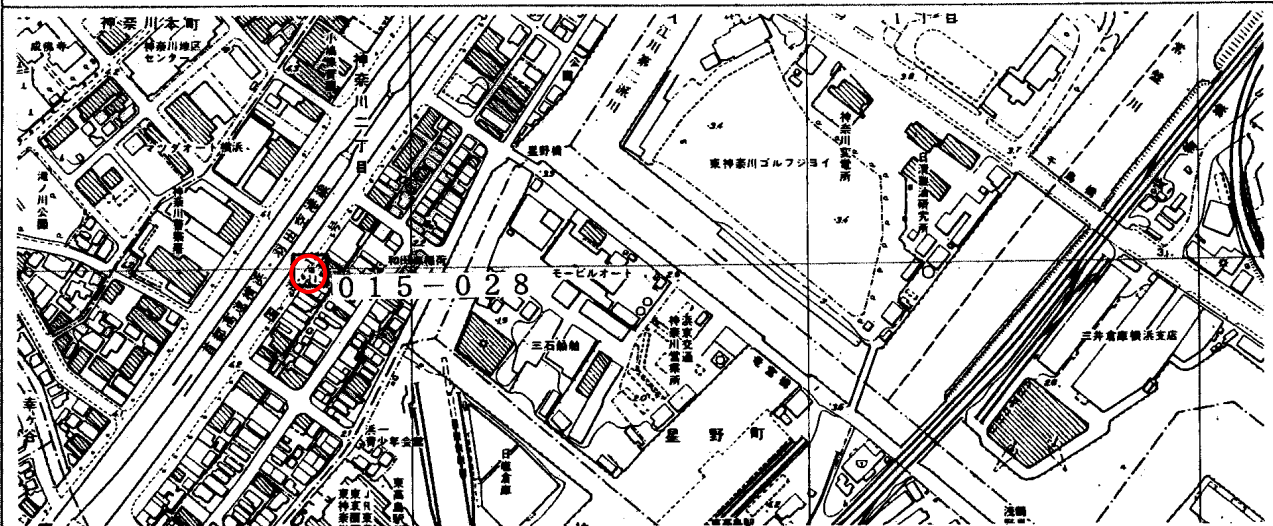


標 識 番 号	0 1 5 - 0 2 8		
所 在 地	神奈川区神奈川 2-10-10 地先 (皆川釣具店前)		
敷地所有者	建 設 省	地 目	公衆用道路
標 識 種 類	標石 ・ 金属標	埋 設	地上 ・ 地中
隣 接 点 と の 距 離	1 1 5 ○ 0.519km 0 1 5 - 0 2 8 ○ 0.671km 1 3 1 - 1 ○		

〔詳細図〕

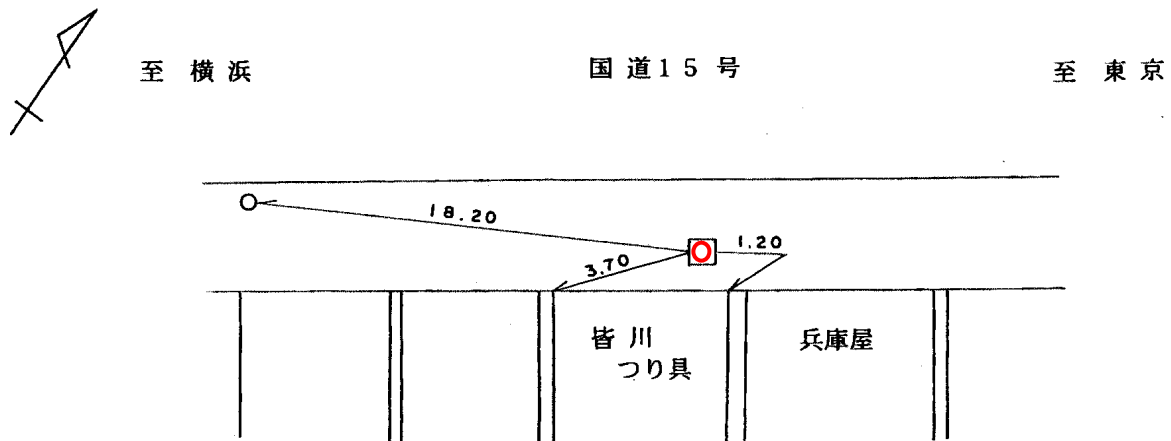

〔備考〕

昭和 4 2 年 1 月 1 日 設置