
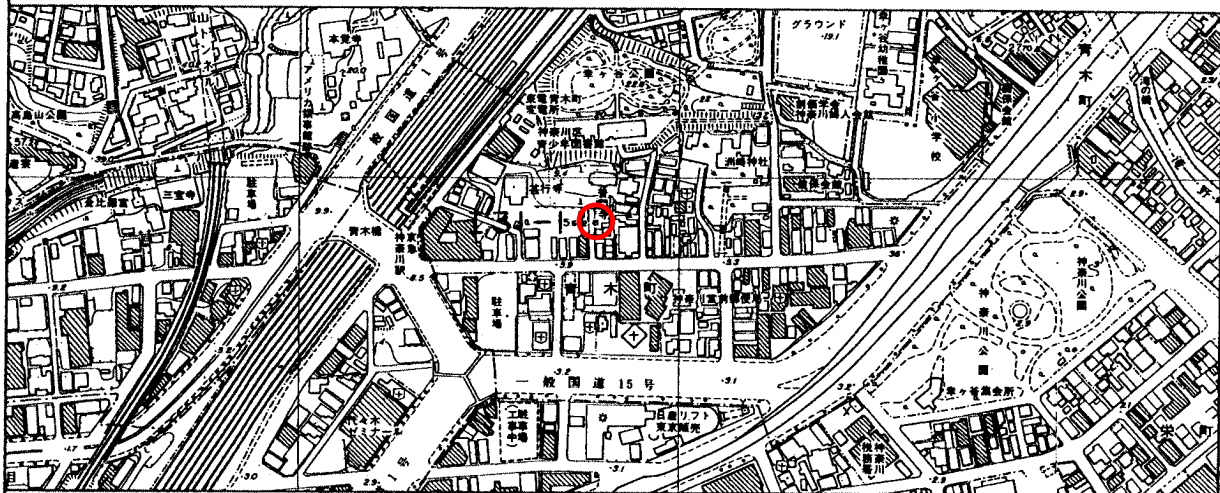


標 識 番 号	I 31-1		
所 在 地	神奈川区青木町3-18 普門寺前		
敷地所有者	横 浜 市	地 目	公衆用道路
標 識 種 類	(標石) ・ 金属標	埋 設	地上 ・ (地中)
隣 接 点 と の 離 距	IO15-028 ○ I 31-1 ○ 236 ○ 0.655 km 1.067 km		

〔詳細図〕

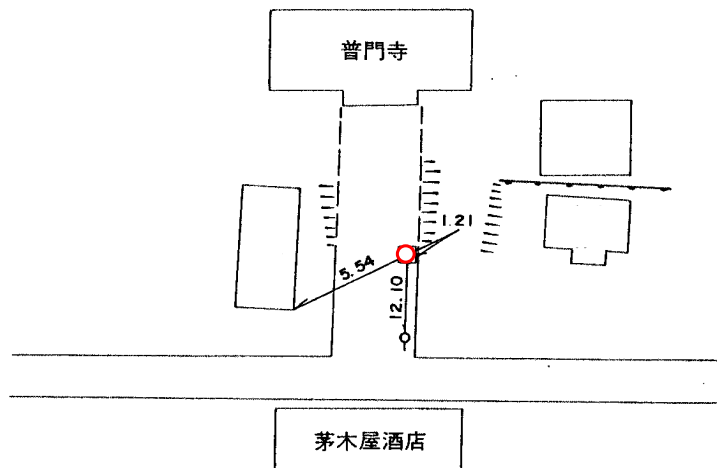

〔備考〕

昭和 35 年 4 月 1 日設置