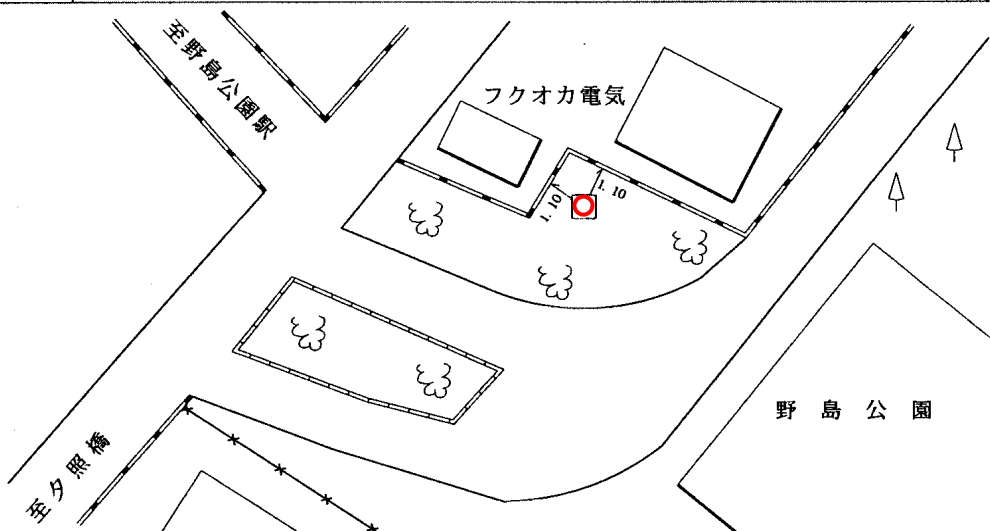


標 識 番 号	506		
所 在 地	金 沢 区 野 島 町 2 4 野 島 公 園 入 口 脇		
敷 地 所 有 者	横 浜 市	地 目	公 有 地
標 識 種 類	標 石 ・ 金属標	埋 設	地 上 ・ 地 中
隣 接 点 と の 離 距	I 10836 506 523 ○ 0.964 km ○ 1.025 km ○		
〔詳細図〕 N ↑ 至野島公園駅 フクオカ電気 野島公園 至夕照橋 			
			
〔備考〕	昭和 4 6 年 1 月 1 日 設 置		