
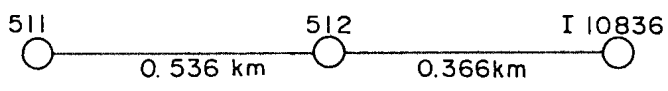
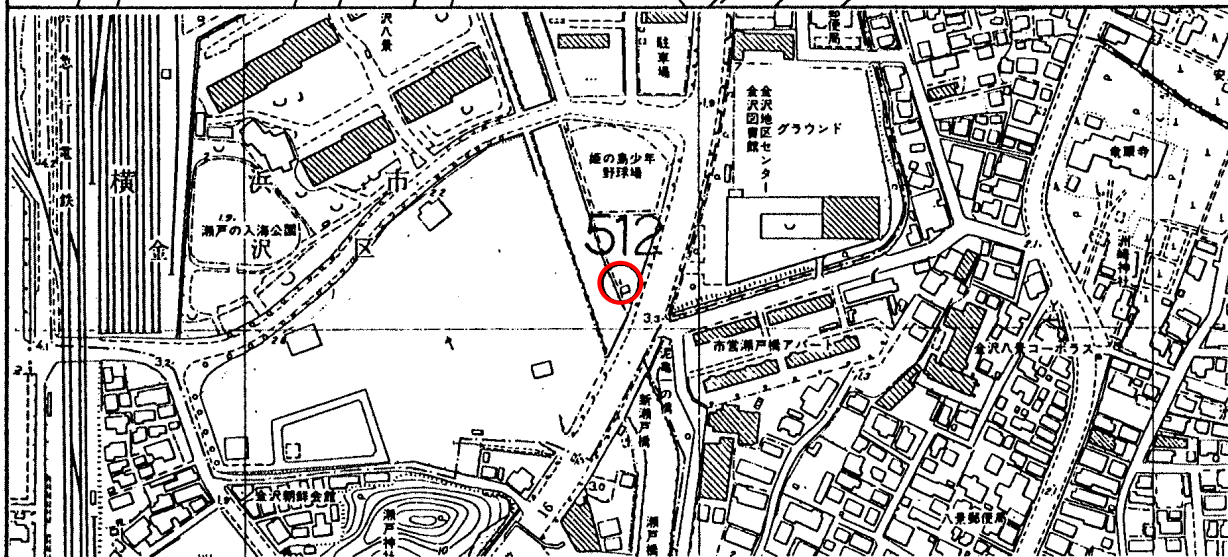


標 識 番 号	512		
所 在 地	金 沢 区 泥 亀 1 - 26 宮 川 水 質 測 定 所		
敷地所有者	横 浜 市	地 目	公 有 地
標 識 種 類	標 石 ・ (金属標)	埋 設	地 上 ・ (地中)
隣 接 点 と の 距 離			

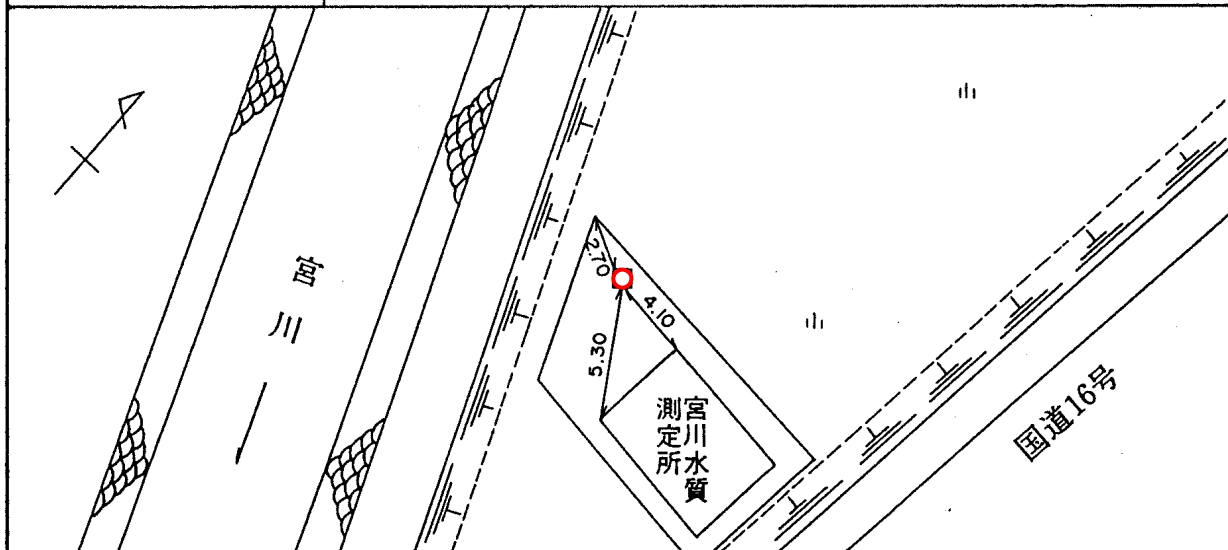

(備考)

平成 3 年 4 月 3 日 新設