
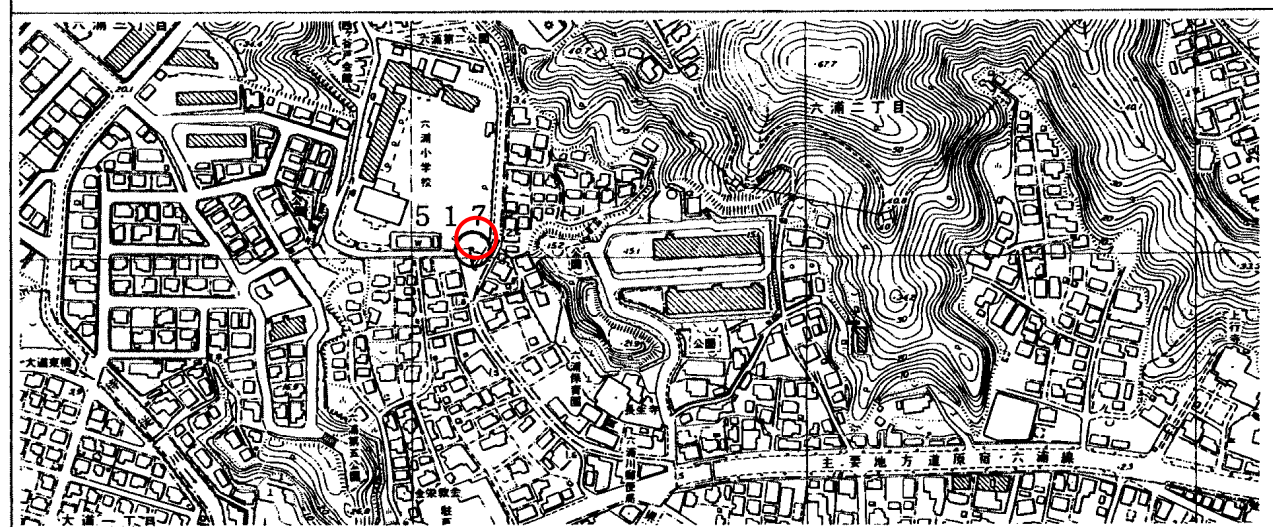


標 識 番 号	5 1 7		
所 在 地	金沢区六浦 3-11-1 (六浦小学校)		
敷地所有者	横 浜 市	地 目	学 校 用 地
標 識 種 類	標石 ・ 金属標	埋 設	地上 ・ 地中
隣 接 点 と の 距 離	5 0 8 ○ 5 1 7 ○ 5 1 9 ○ 0.753 km 0.534 km		

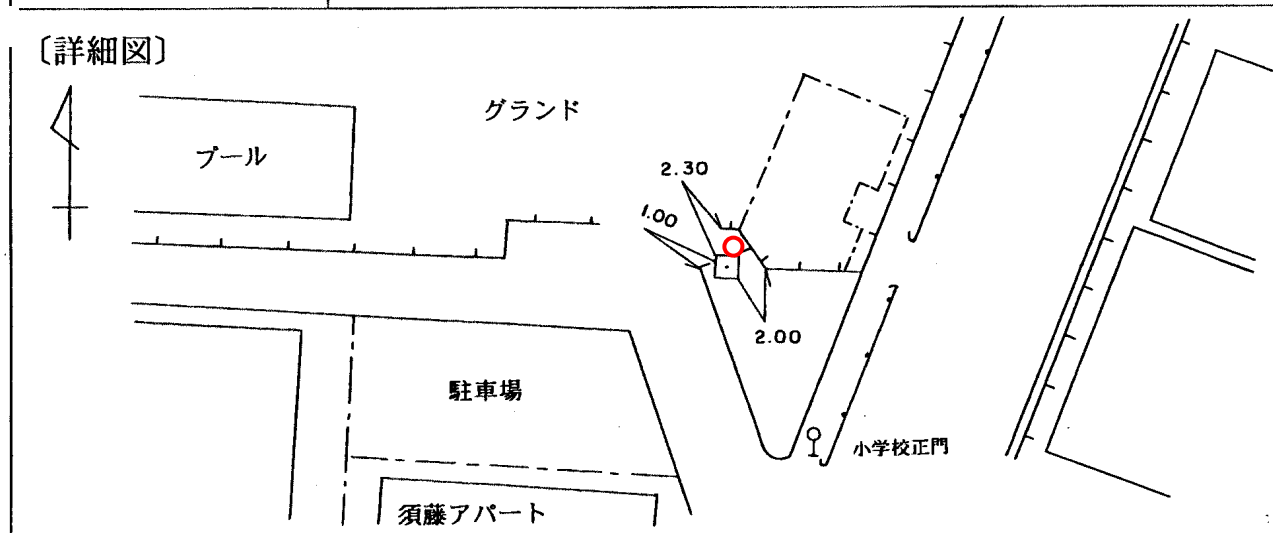

〔備考〕 昭和 42 年 1 月 1 日 移設