
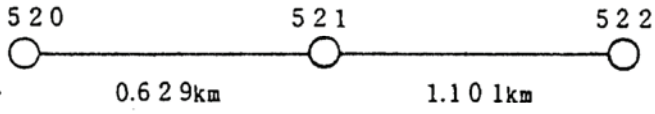
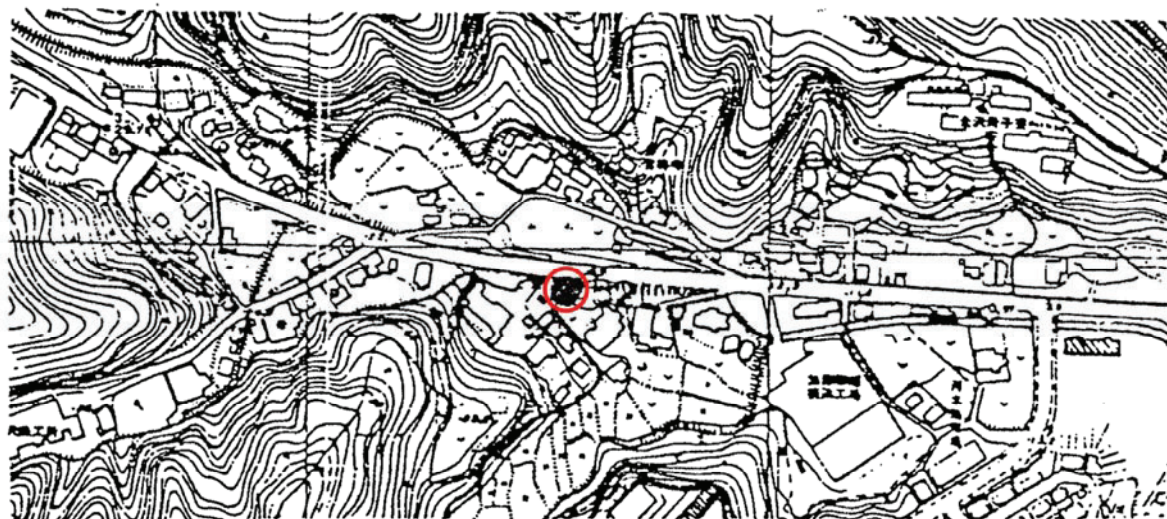


標 識 番 号	5 2 1		
所 在 地	金 沢 区 朝 比 奈 町 505-1		
敷 地 所 有 者		地 目	畑 地
標 識 種 類	標 石 ・ 金属標	埋 設	地 上 ・ 地 中
隣 接 点 と の 距 離			

(詳 細 図)

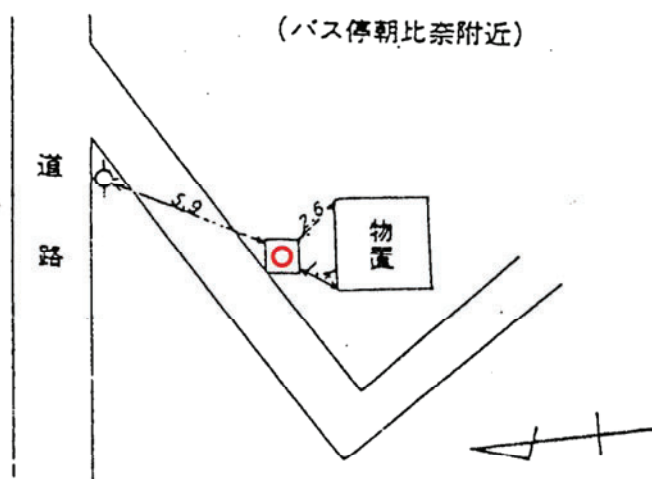

(備 考)

昭 和 4 9 年 1 2 月 1 日 設 置