
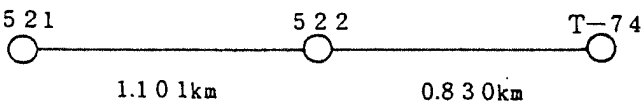
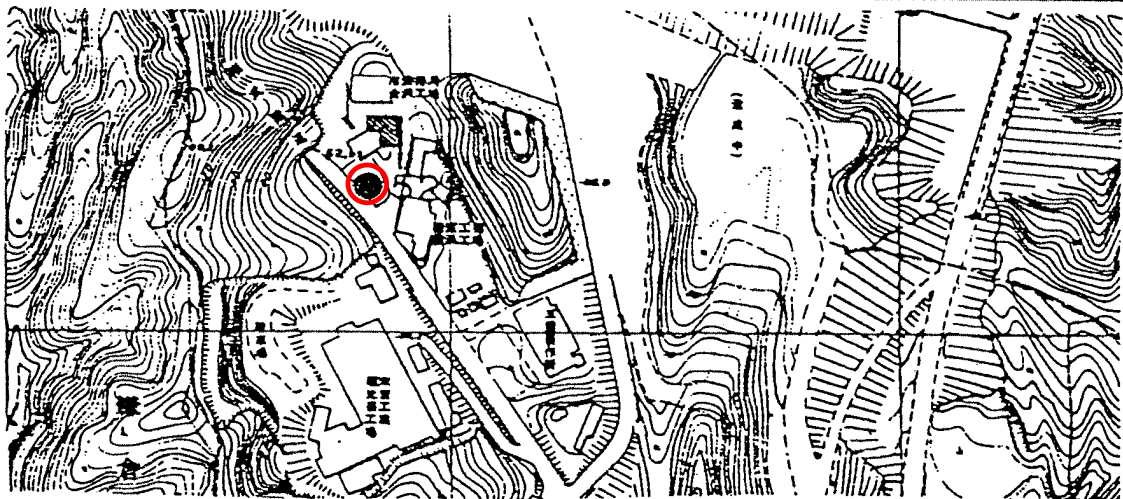


標 識 番 号	5 2 2		
所 在 地	金沢区朝比奈町15.1 資源循環局 旧金沢事務所		
敷地所有者	横 浜 市	地 目	公 有 地
標 識 種 類	標 石 ・ 金属標	埋 設	地 上 ・ 地 中
隣 接 点 と の 距 離			

(詳 細 図)

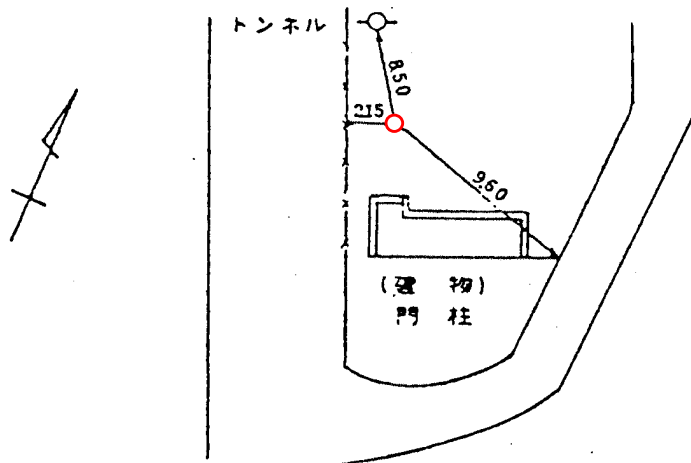

(備 考)

昭和 5 0 年 1 2 月 1 日 設 置