
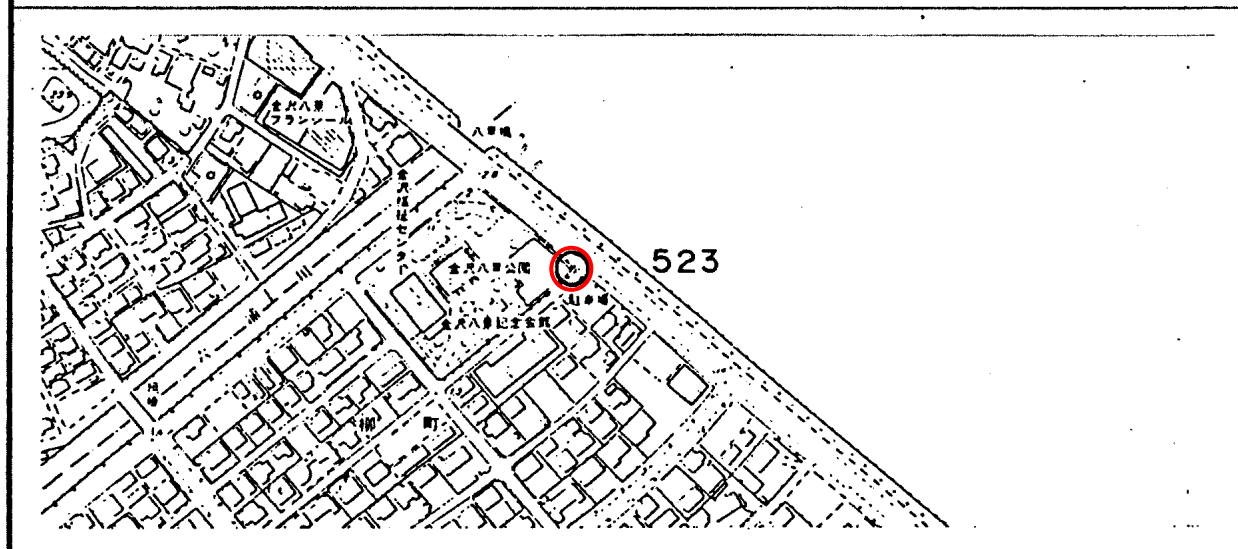


標 識 番 号	523		
所 在 地	金沢区柳町1-3 金沢八景公園		
敷地所有者	横 浜 市	地 目	公 有 地
標 識 種 類	標 石 ・ 金属標	埋 設	地上 ・ 地中
隣 接 点 と の 距 離	506 ○ km 0.992 523 ○ km 0.953 524 ○		

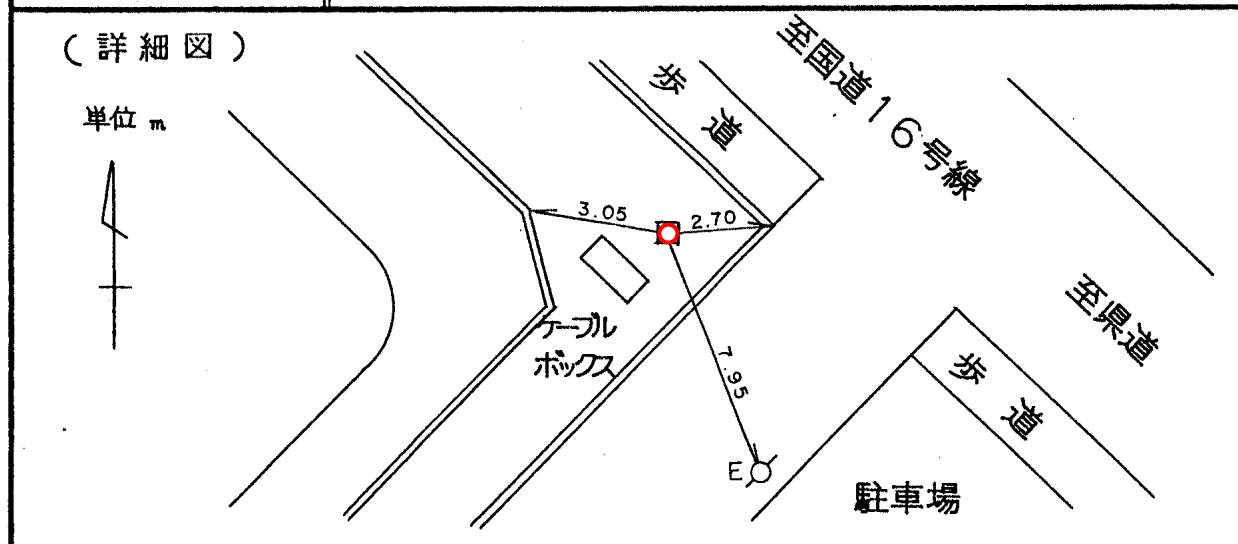

(備考)	昭和 63 年 3 月 5 日 設置
--------	--------------------