
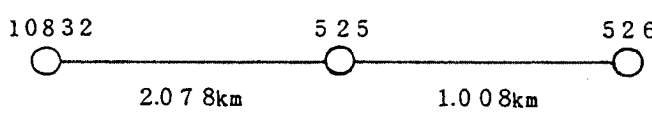
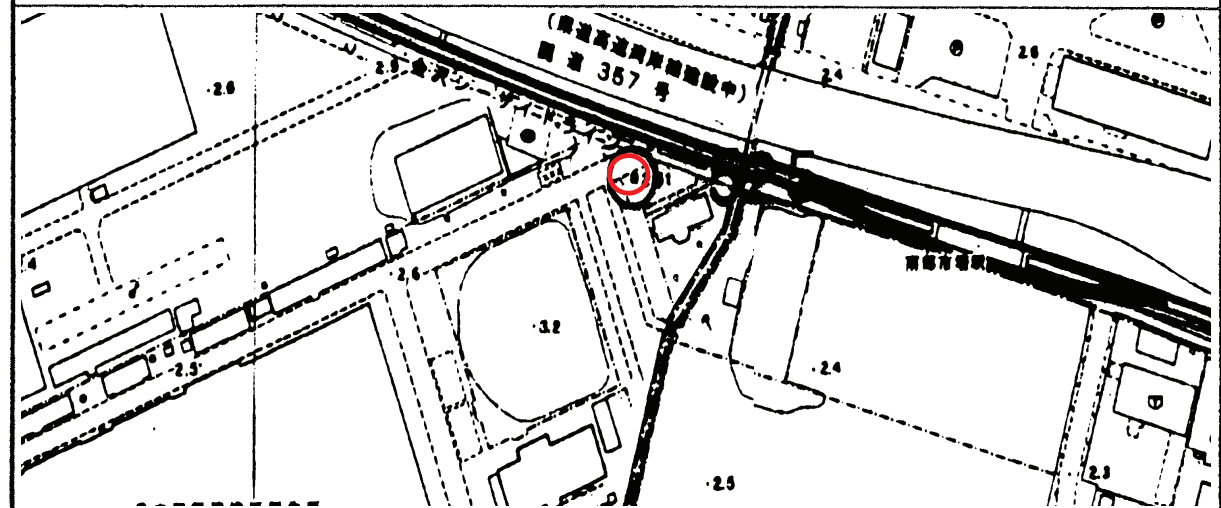


標 識 番 号	5 2 5		
所 在 地	金 沢 区 昭 和 町 3 1 7 5 地 先		
敷 地 所 有 者	日 本 飛 行 機 KK	地 目	宅 地
標 識 種 類	標 石 ・ 金属標	埋 設	地 上 ・ 地 中
隣 接 点 と の 距 離			

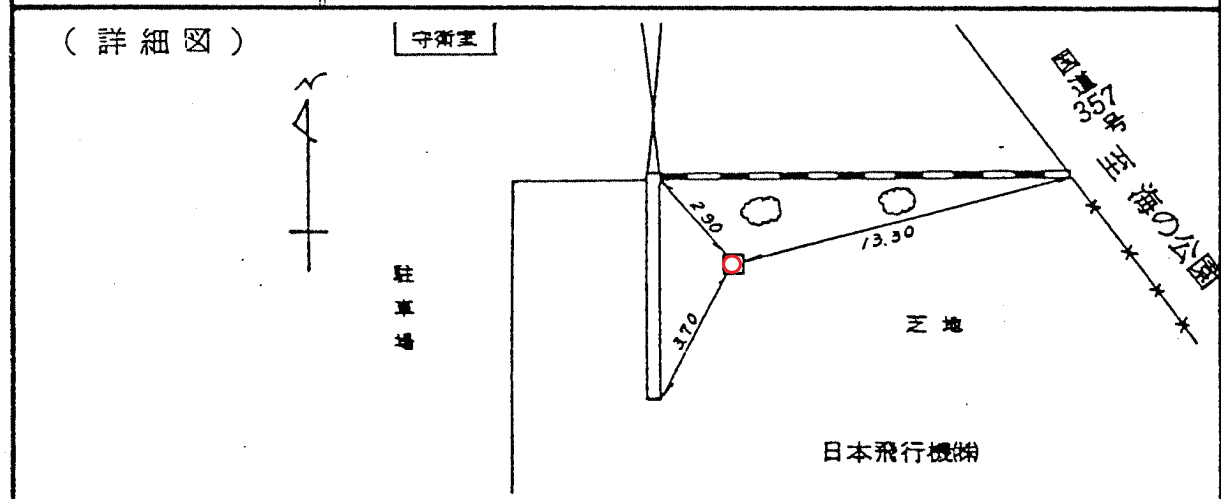

(備 考)	昭 和 5 3 年 1 2 月 1 日 設 置		
---------	-------------------------	--	--