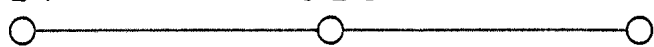
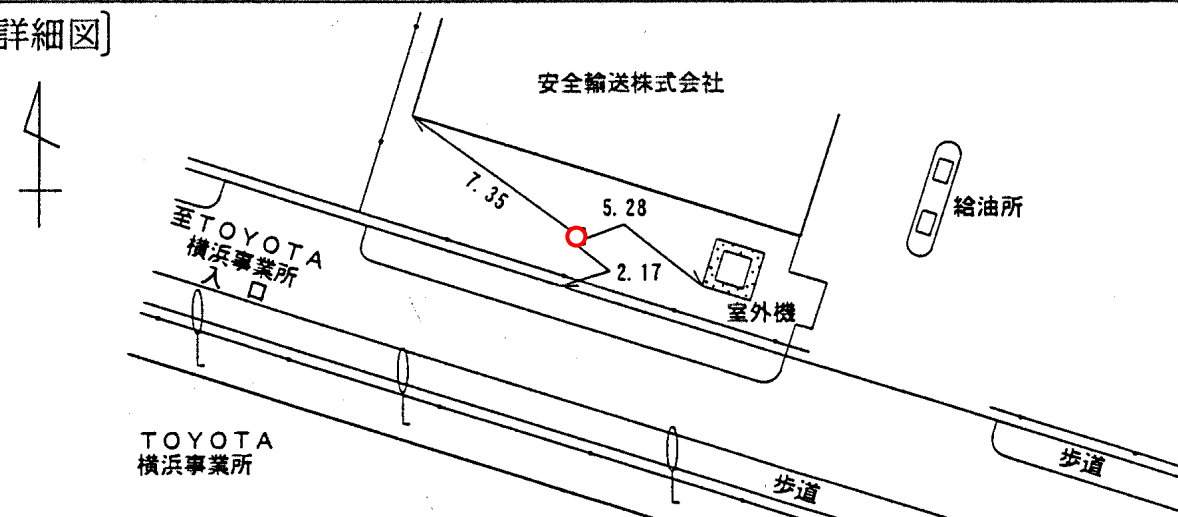
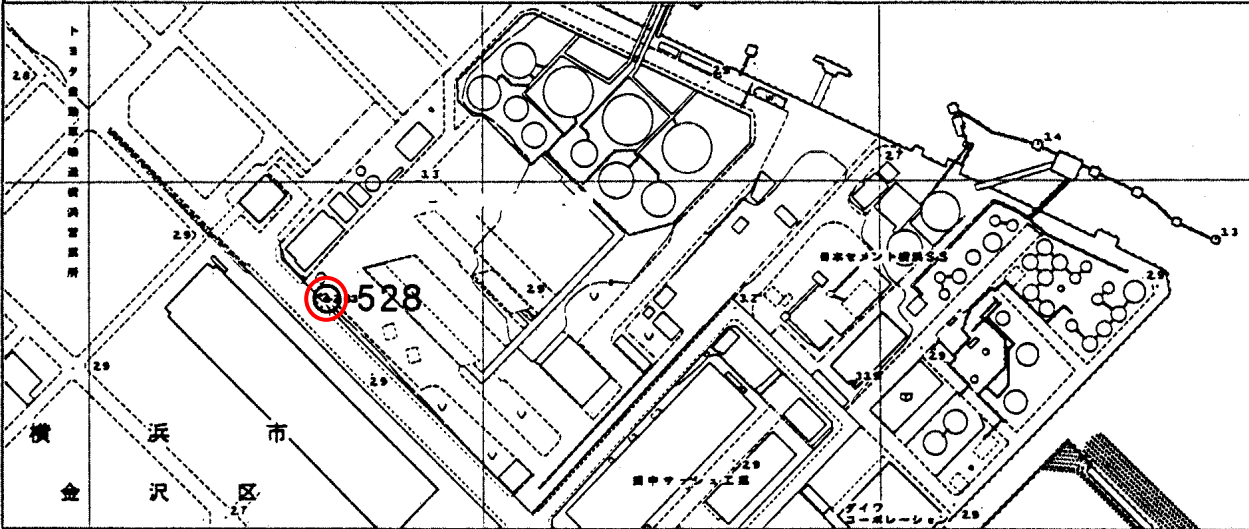


標 識 番 号	5 2 8		
所 在 地	金沢区鳥浜町10-5 (安全輸送株式会社)		
敷 地 所 有 者	安全輸送株式会社	地 目	宅 地
標 識 種 類	標 石 ・ 金属標	埋 設	地 上 ・ 地 中
隣接点との距離	5 2 7 5 2 8 		
〔詳細図〕 			
			
〔備考〕 昭和53年12月 1日 設置 平成12年 3月29日 アルミ蓋設置			