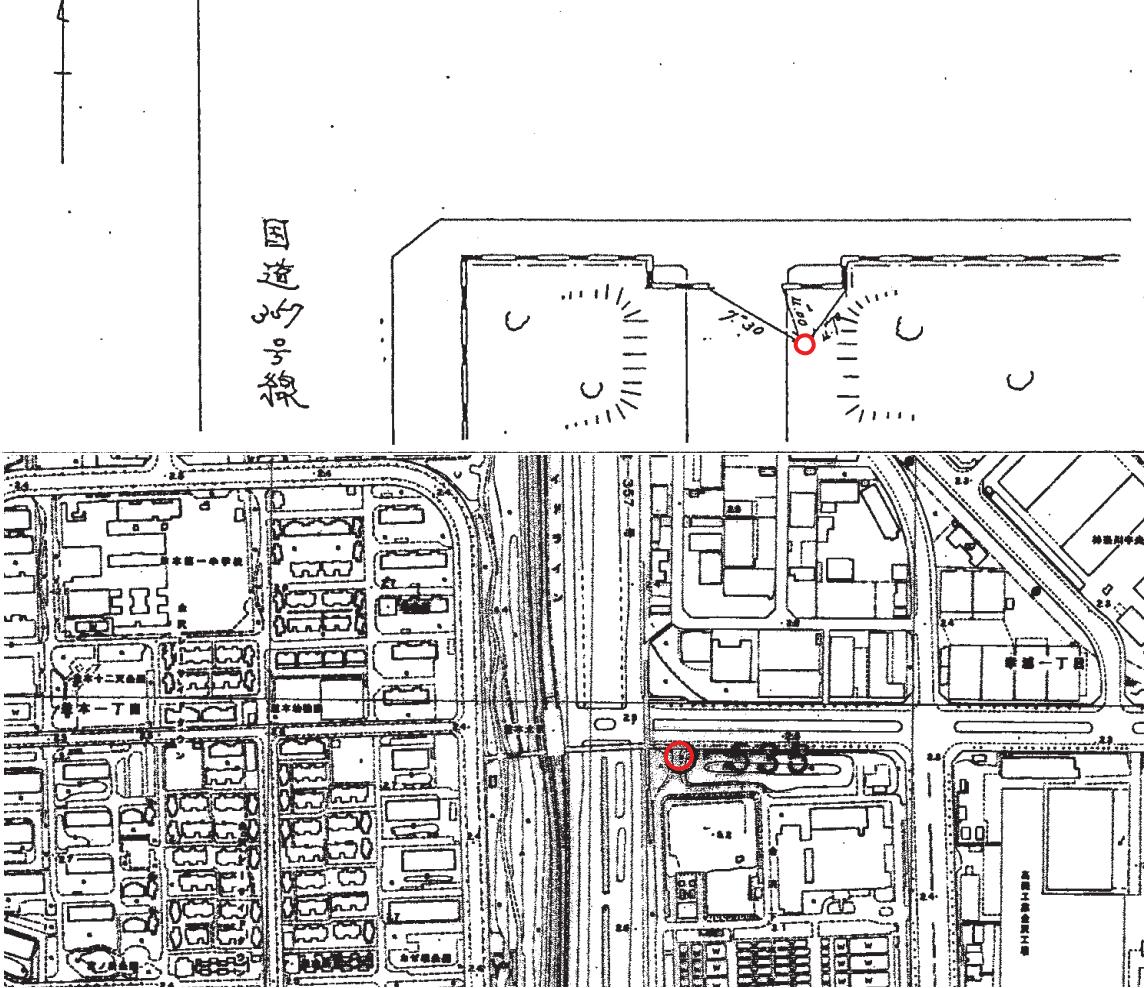


標識番号	535		
所在地	横浜市金沢区幸浦一丁目 17 金沢水再生センター		
敷地所有者	横浜市	地図	公有地
原識種類	漂石・金属性	埋設	地上・地中
隣接点との距離			
(詳細図)至新橋駅			
(備考)	昭和 60年 3月 18日 設置		