
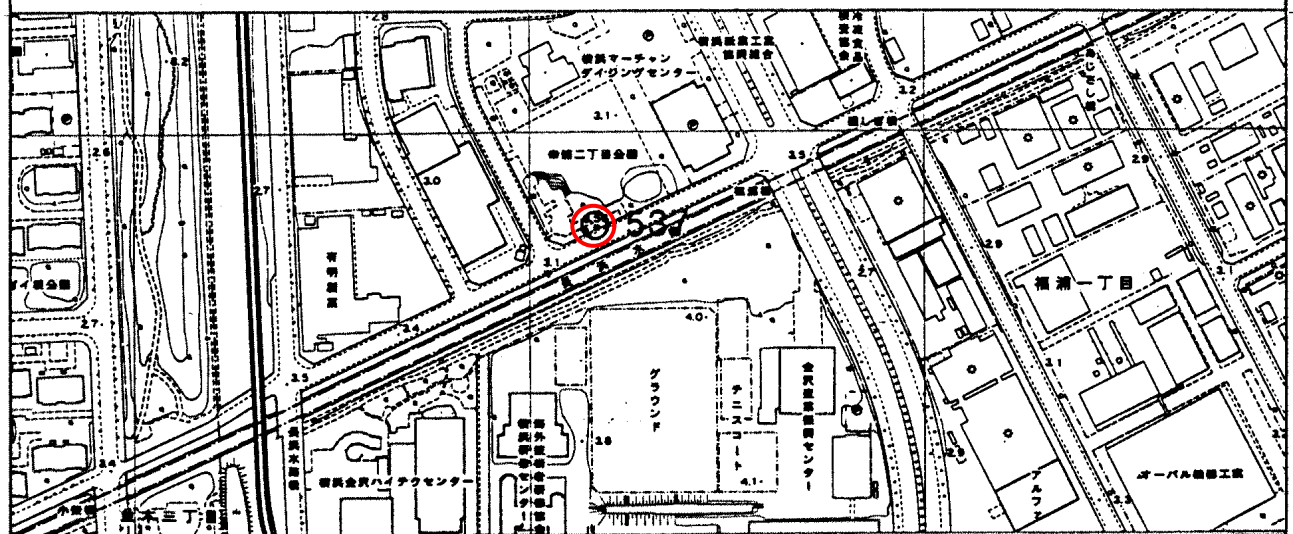


標 識 番 号	5 3 7		
所 在 地	金沢区幸浦二丁目 2 6 幸浦二丁目公園		
敷地所有者	横 浜 市	地 目	公 園
標 識 種 類	標 石 ・ 金属標	埋 設	地 上 ・ 地 中
隣接点との距離	5 3 6 ○ 5 3 7 ○ 5 3 8 ○ 1. 027km 1. 193km		

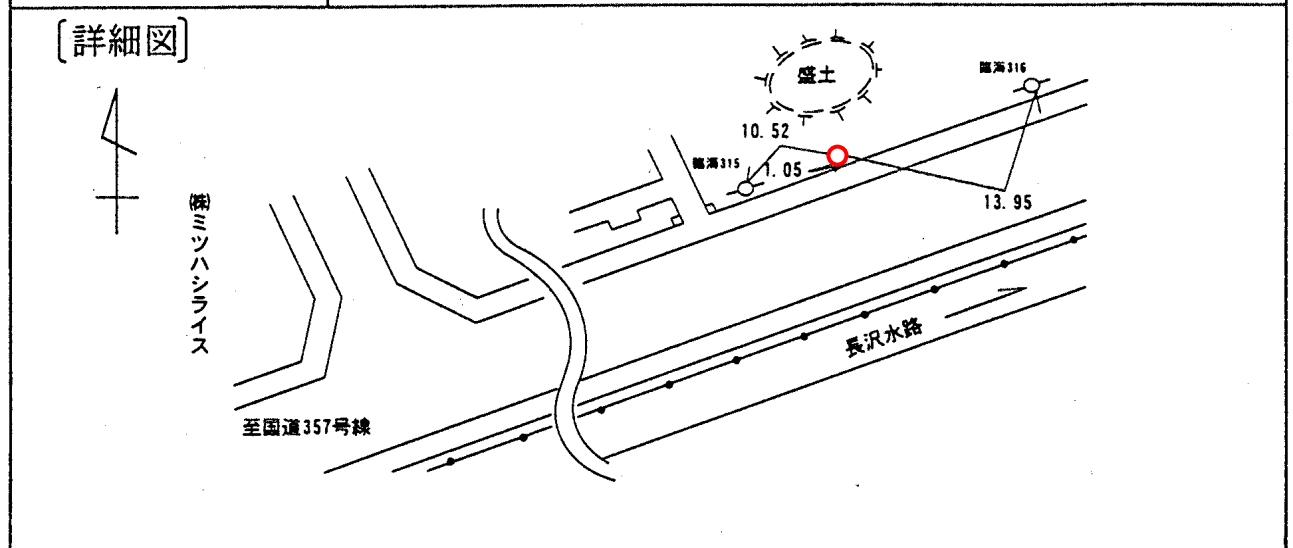

〔 備 考 〕 昭和60年 2月24日 設置